

WOHNUNGSVEREIN HAGEN


Wohnungsverein Hagen eG
D 58097 Hagen, Humpertstrasse 6
Telefon (02331) 9888-0

026.001.801 / NF = 159,82m²

BOELER STR. 80 / EG.

BESTANDSPLAN, M. 1:100

Maße sind keine Rohbaumaße
gez. ebi. 17.03.99

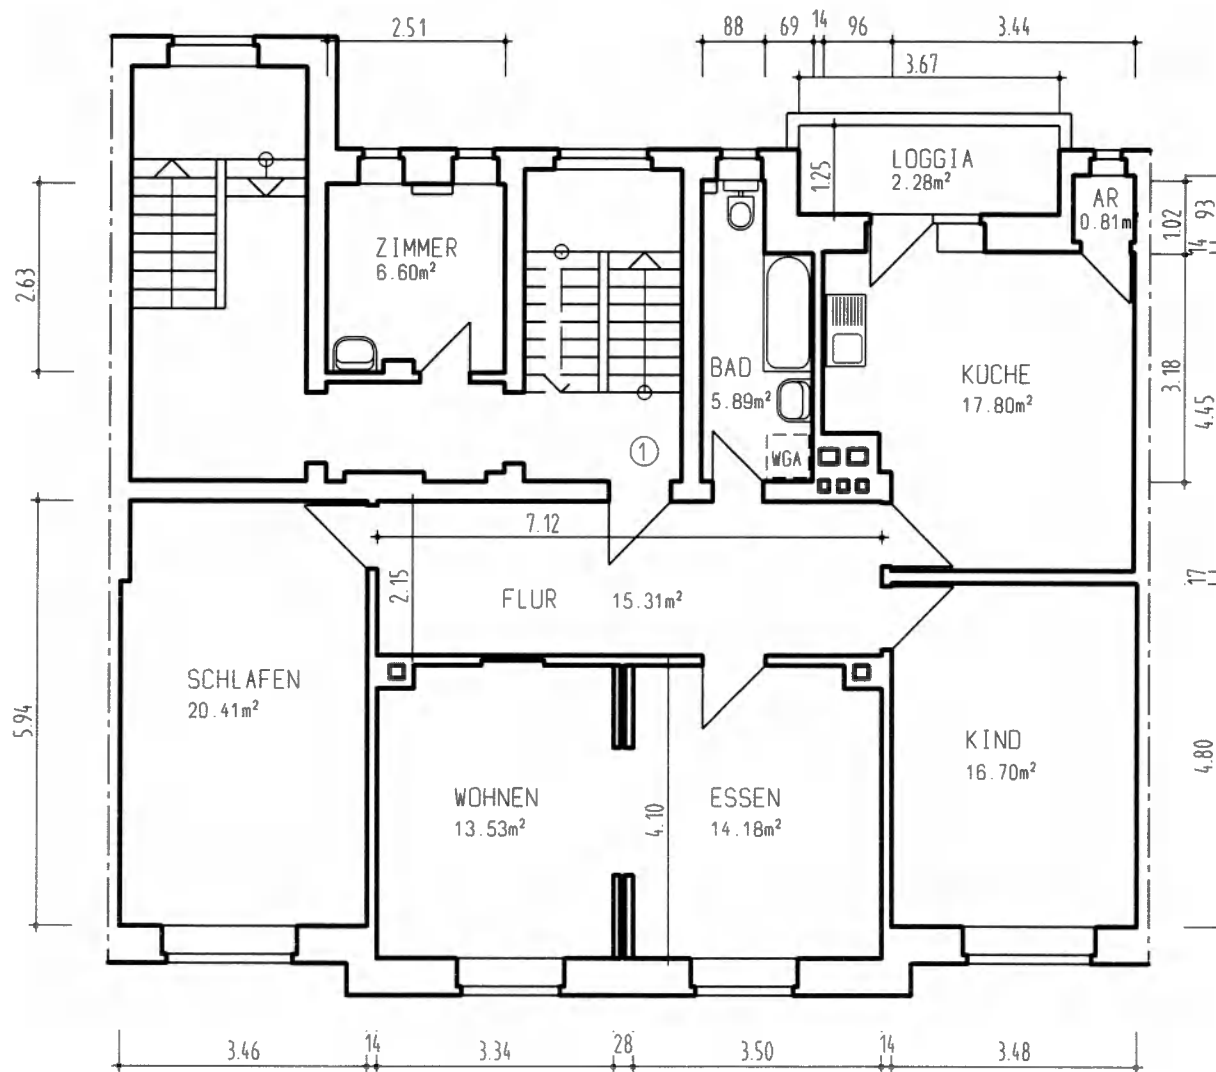

WOHNUNGSVEREIN HAGEN


Wohnungsverein Hagen eG
D 58097 Hagen, Humpertstrasse 6
Telefon (02331) 9888-0

026.001.001 / WF = 113,51m²

BOELER STR. 80 / 1.OG.

BESTANDSPLAN, M. 1:100

Maße sind keine Rohbaumaße
gez. mit 19.03.93

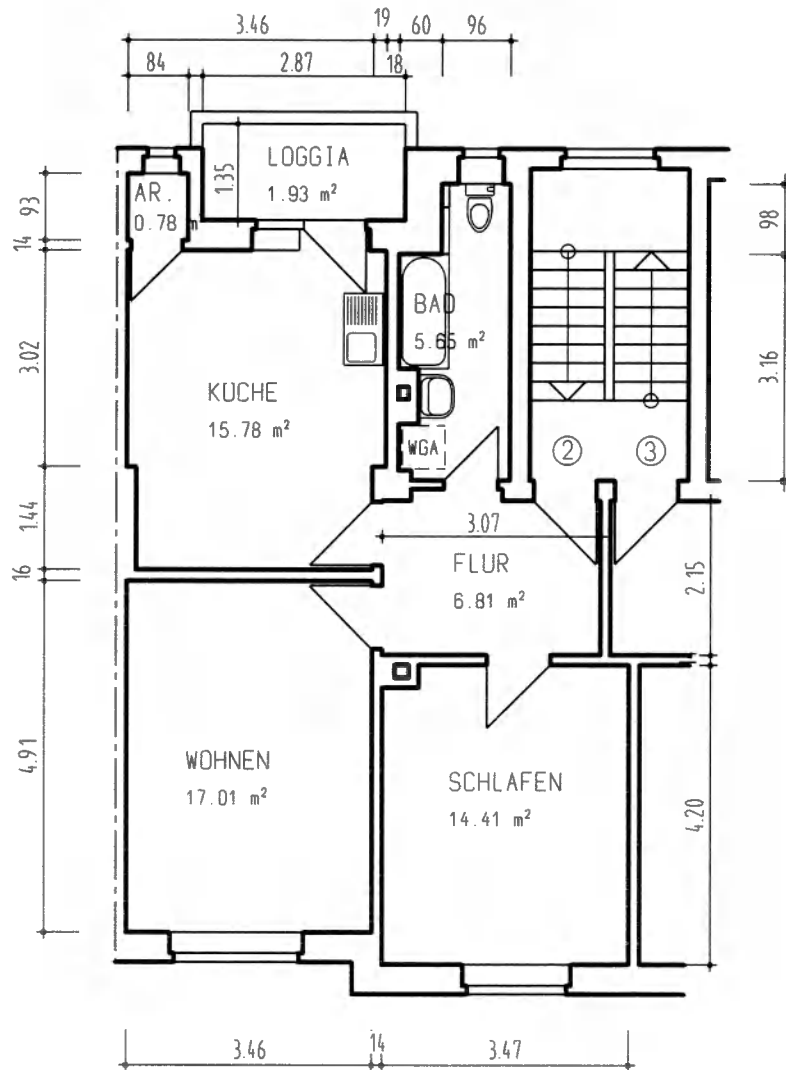

WOHNUNGSVEREIN HAGEN


Wohnungsverein Hagen eG
D 58097 Hagen · Humpertstrasse 6
Telefon (02331) 9888-0

026.001.002 / WF = 62,37m²

BOELER STR. 80 / 2.OG. LI.

BESTANDSPLAN, M. 1:100

Maße sind keine Rohbaumaße
gez. ebi · 29.07.98

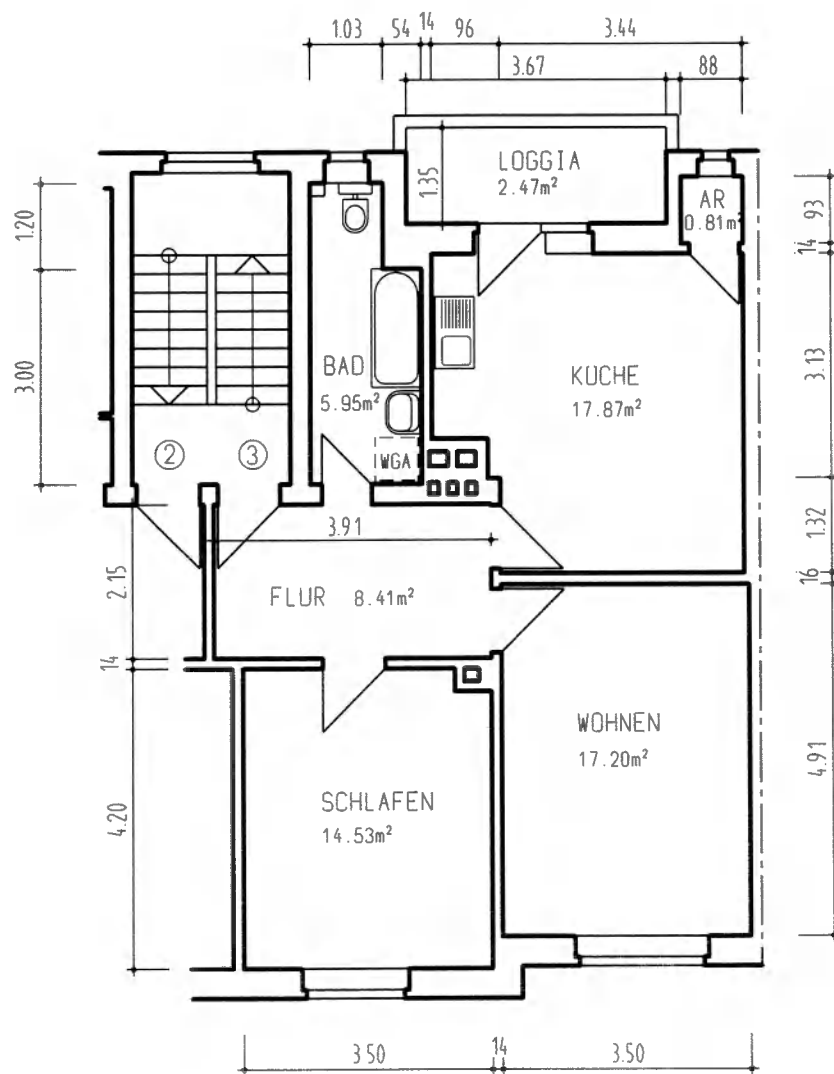


WOHNUNGSVEREIN HAGEN

Wohnungsverein Hagen eG
 D 58097 Hagen, Humpertstrasse 6
 Telefon (02331) 9888-0


026.001.003 / WF = 67,24m²
 BOELER STR. 80 / 2.OG. RE.
 BESTANDSPPLAN, M. 1:100

Maße sind keine Rohbaumaße
 gez. mit 19.03.93

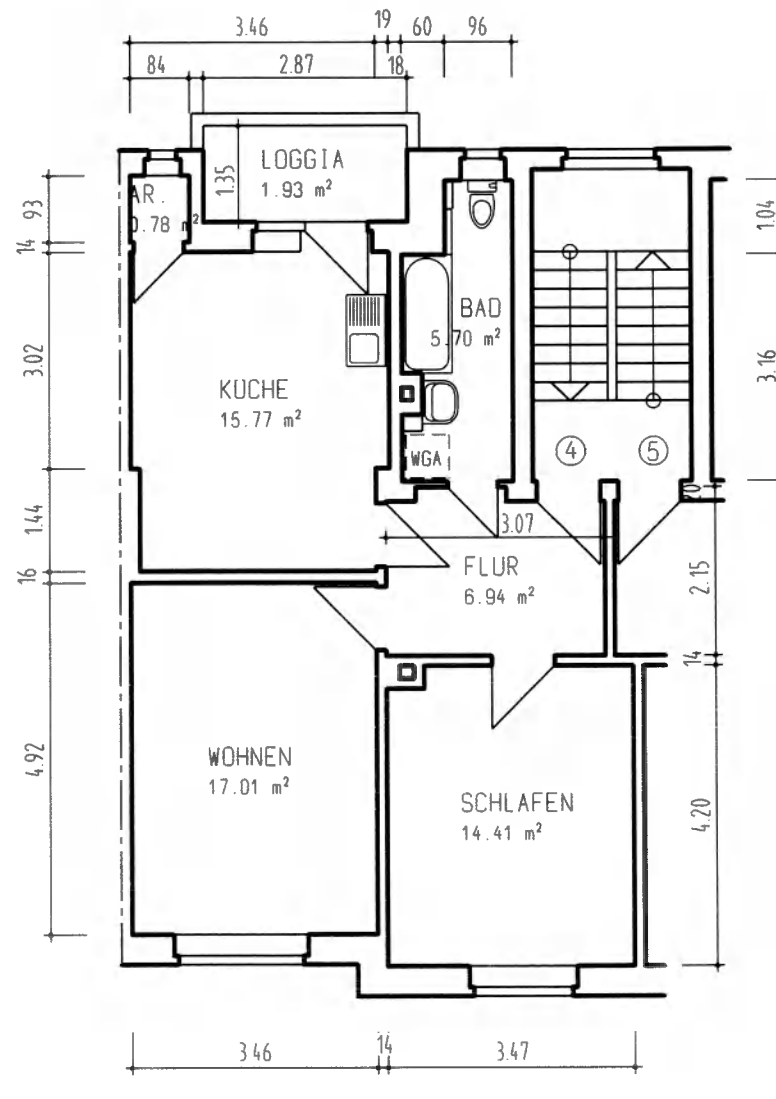

WOHNUNGSVEREIN HAGEN

026.001.004, Boeler Str. 80, 3.OG li, 62.54m², M. 1 : 100, gez. sef. 24.11.1998

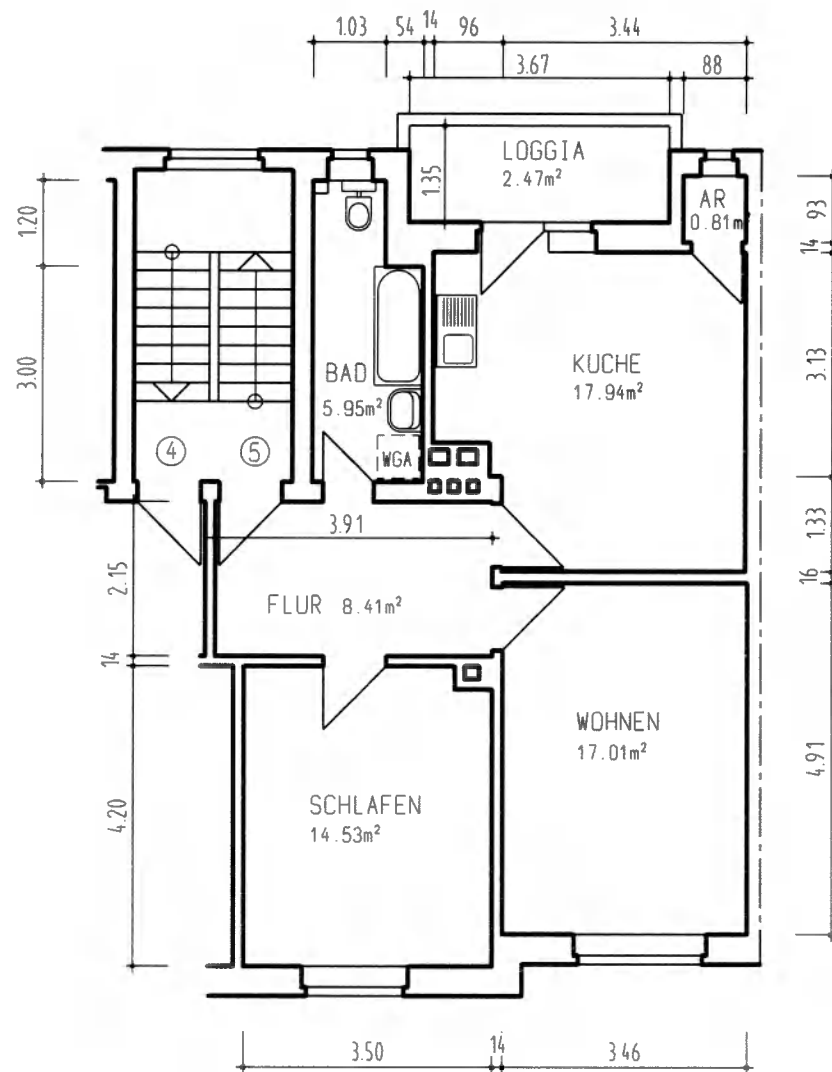

WOHNUNGSVEREIN HAGEN


Wohnungsverein Hagen eG
D 58097 Hagen · Humpertstrasse 6
Telefon (02331) 9888-0

026.001.005 / WF = 67,12m²

BOELER STR. 80 / 3.OG. RE.

BESTANDSPLAN, M. 1:100

Maße sind keine Rohbaumaße
gez. mit . 19.03.93

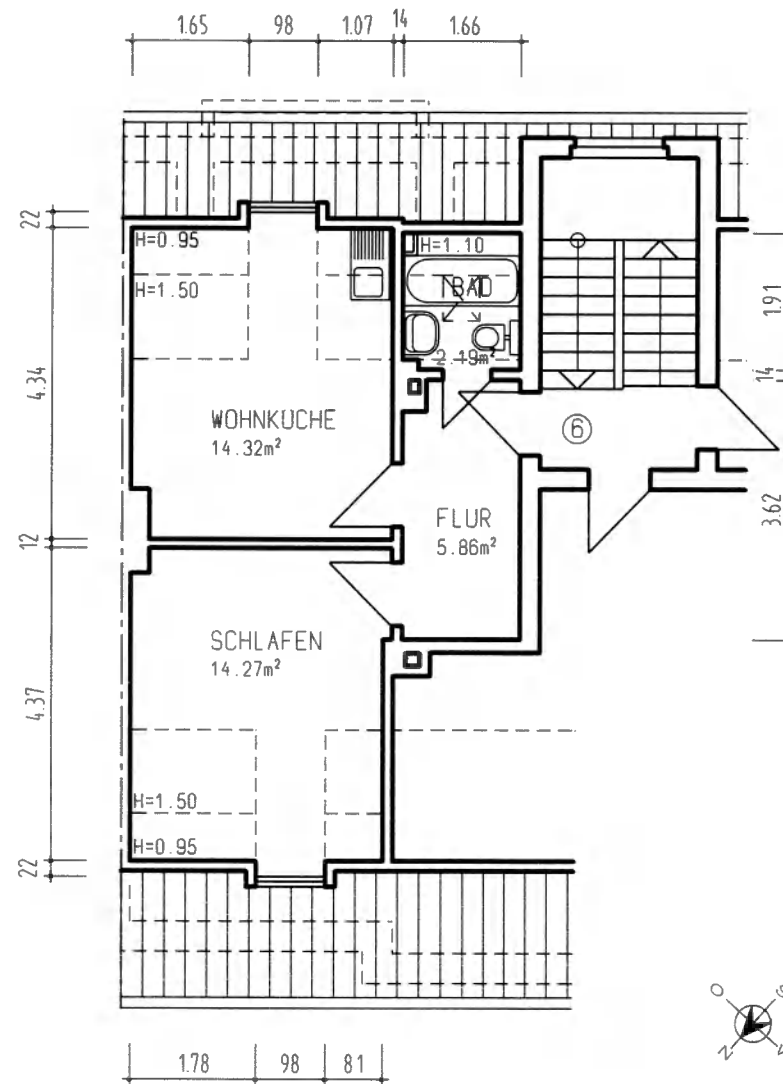

WOHNUNGSVEREIN HAGEN

026.001.006, Boeler Str. 80, DG, 36.64m², M. 1 : 100, gez. mat. 14.04.1993