


WOHNUNGSVEREIN HAGEN

Wohnungsverein Hagen eG
 D 58097 Hagen · Humperstrosse 6
 Telefon (02331) 9888-0

223.001.801 / NF = 72,42m²
 BOELER STR. 78 / EG. RE.
 BESTANDSPLAN, M. 1:100

Maße sind keine Rohbaum Maße
 gez. ebl. 27.11.95

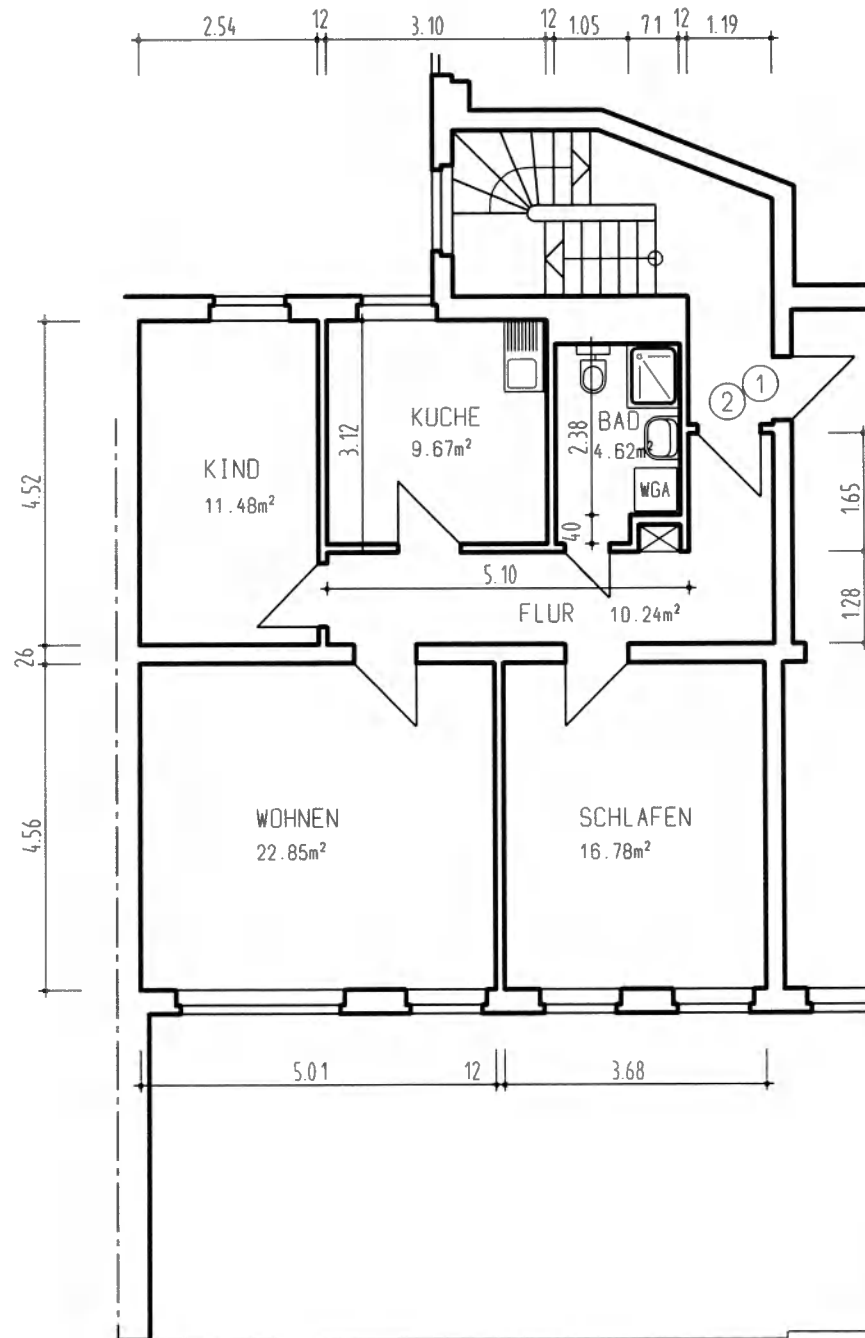


WOHNUNGSVEREIN HAGEN

Wohnungsverein Hagen eG
D 58097 Hagen, Humpertstrasse 6
Telefon (02331) 9888-0

223.001.002 / WF = 75,64m²
BOELER STR. 78 / 1.OG. LI.
BESTANDSPLAN, M. 1:100

Maße sind keine Rohbaumaße
gez. sef. 10.09.98

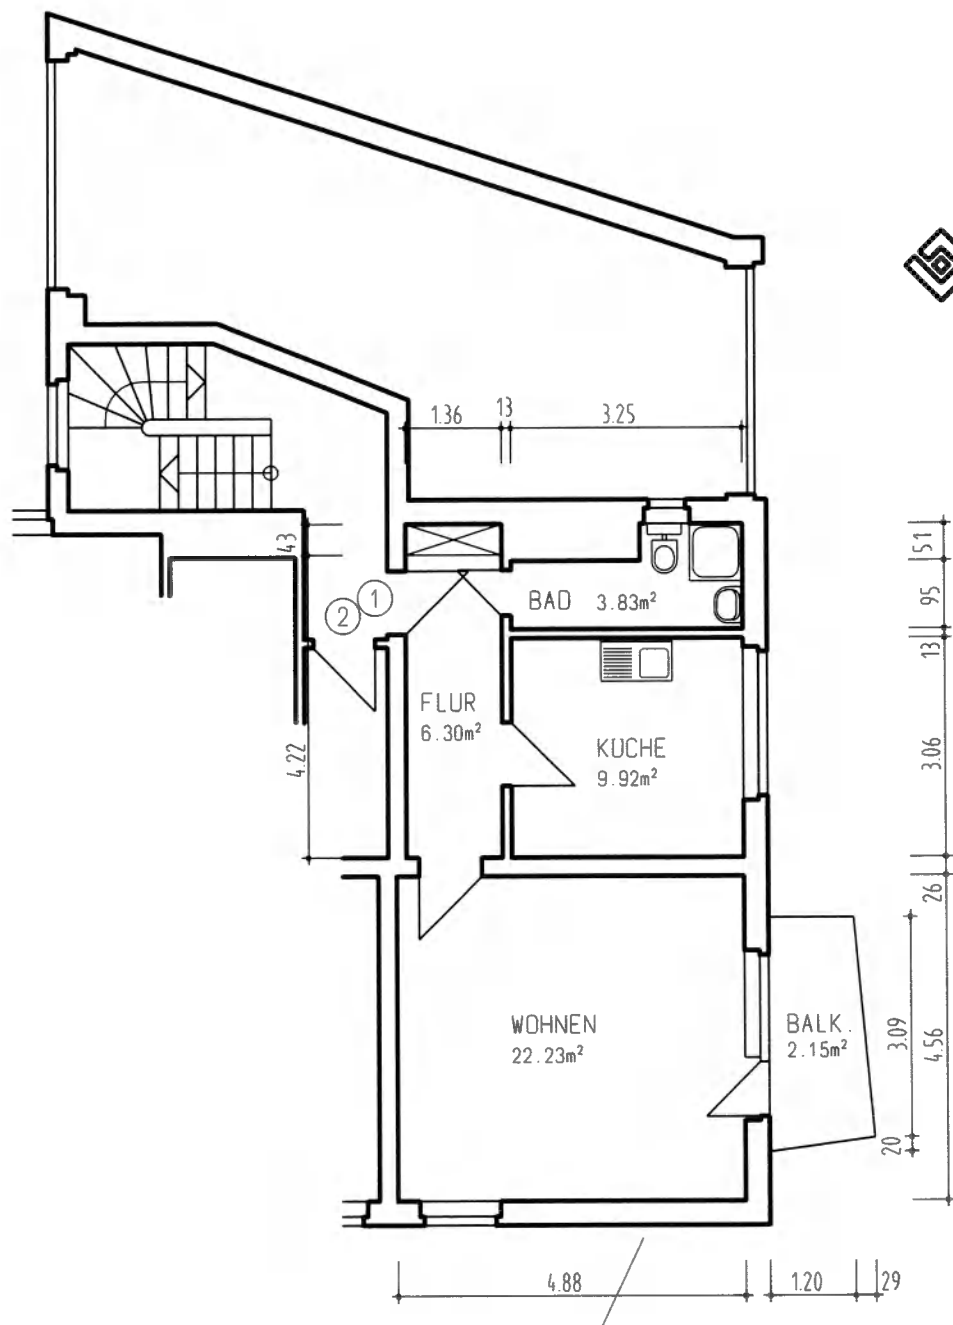

WOHNUNGSVEREIN HAGEN


Wohnungsverein Hagen eG
D 58097 Hagen · Humpertstrasse 6
Telefon (02331) 9888-0

223.001.001 / WF = 44,43m²

BOELER STR. 78 / 1.OG. RE.

BESTANDSPLAN, M. 1:100

Maße sind keine Rohbaumaße
gez. ebi · 27.11.95

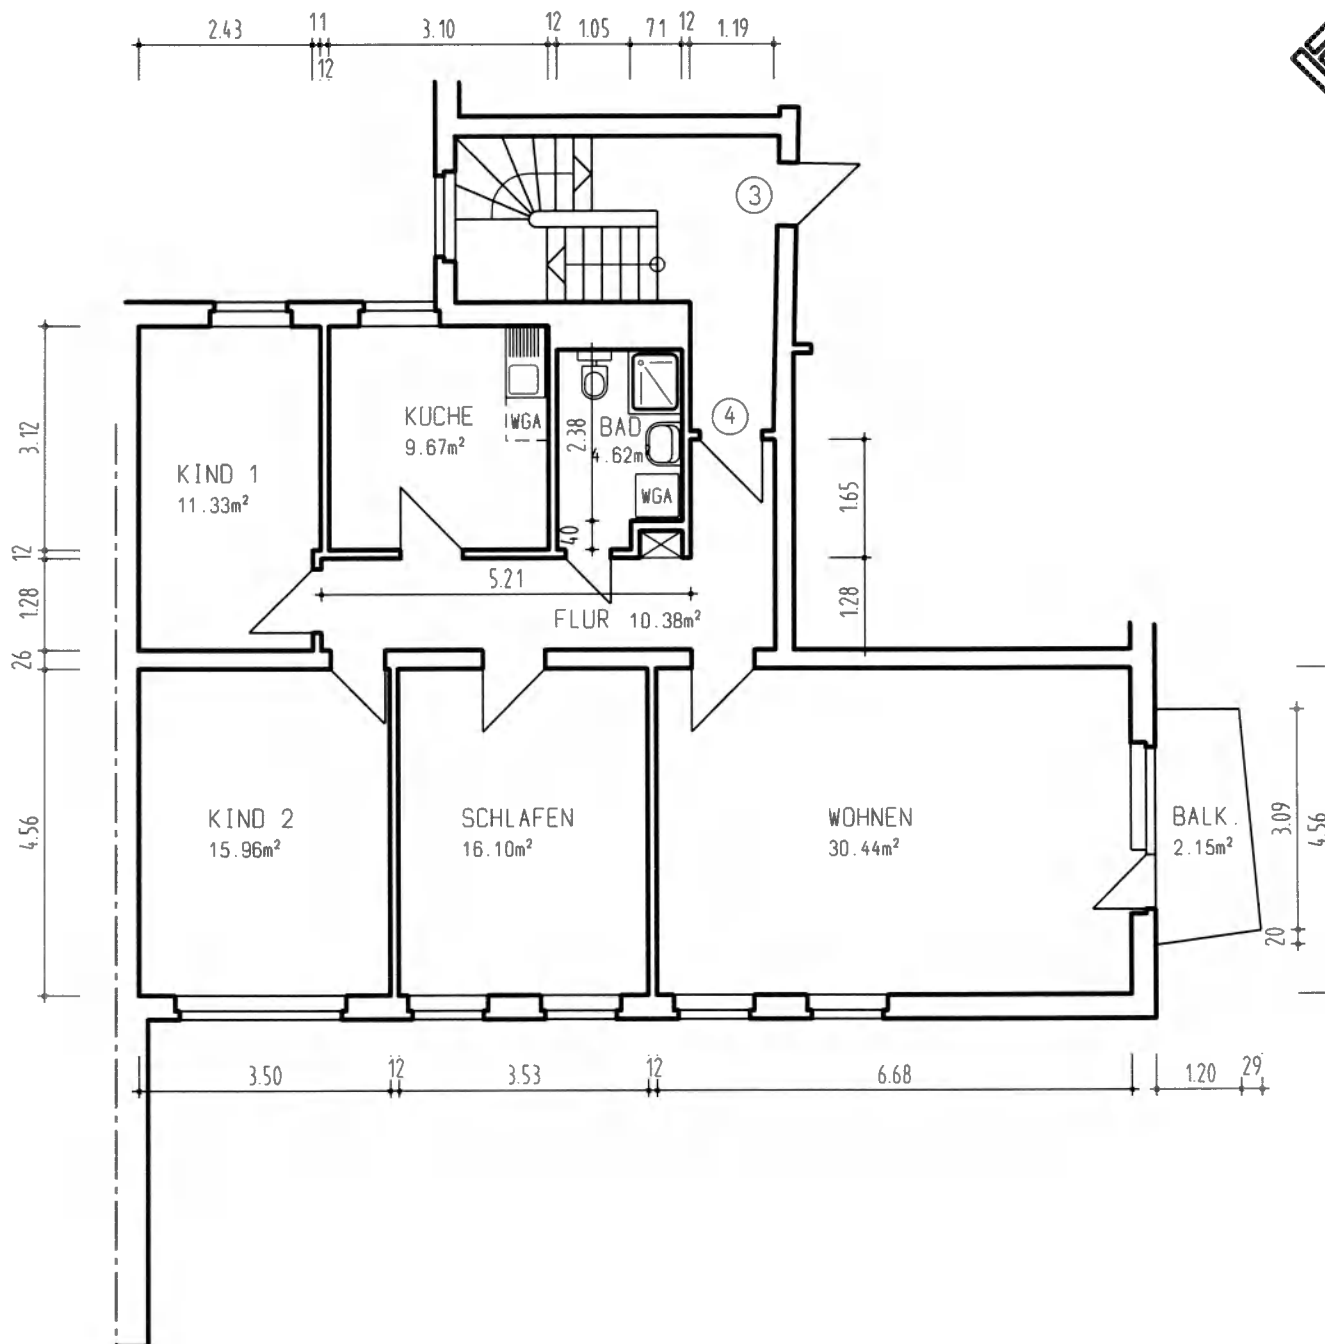

WOHNUNGSVEREIN HAGEN


Wohnungsverein Hagen eG
 D 58097 Hagen · Humpertstrasse 6
 Telefon (02331) 9888-0

223.001.004 / WF = 100,65m²

BOELER STR. 78 / 2.OG. LI.

BESTANDSPLAN, M. 1:100

Maße sind keine Rohbaumaße
 gez. sef. 09.09.98

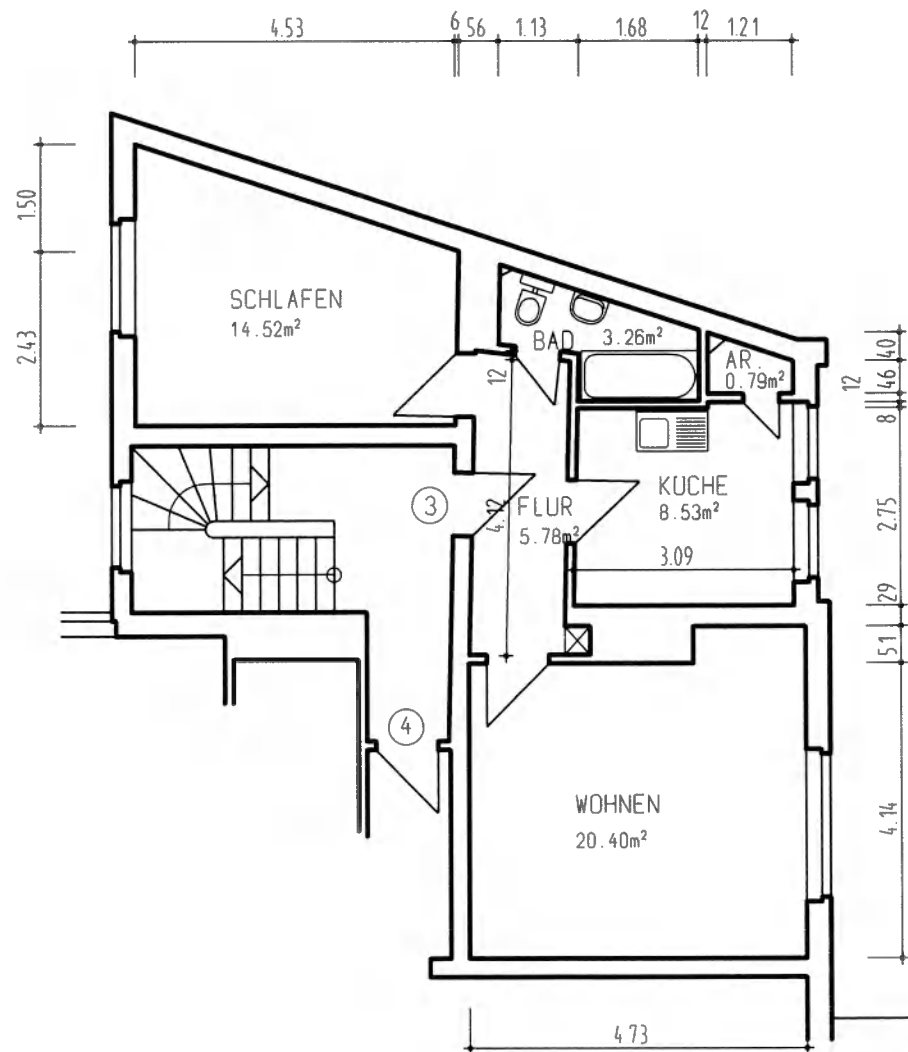


WOHNUNGSVEREIN HAGEN

Wohnungsverein Hagen eG
D 58097 Hagen · Humpertstrasse 6
Telefon (02331) 9888-0

223.001.003 / WF = 53,28m²
BOELER STR. 78 / 2.OG. RE.
BESTANDSPLAN, M. 1:100

Maße sind keine Rohbaumaße
gez. ebi . 27.11.95

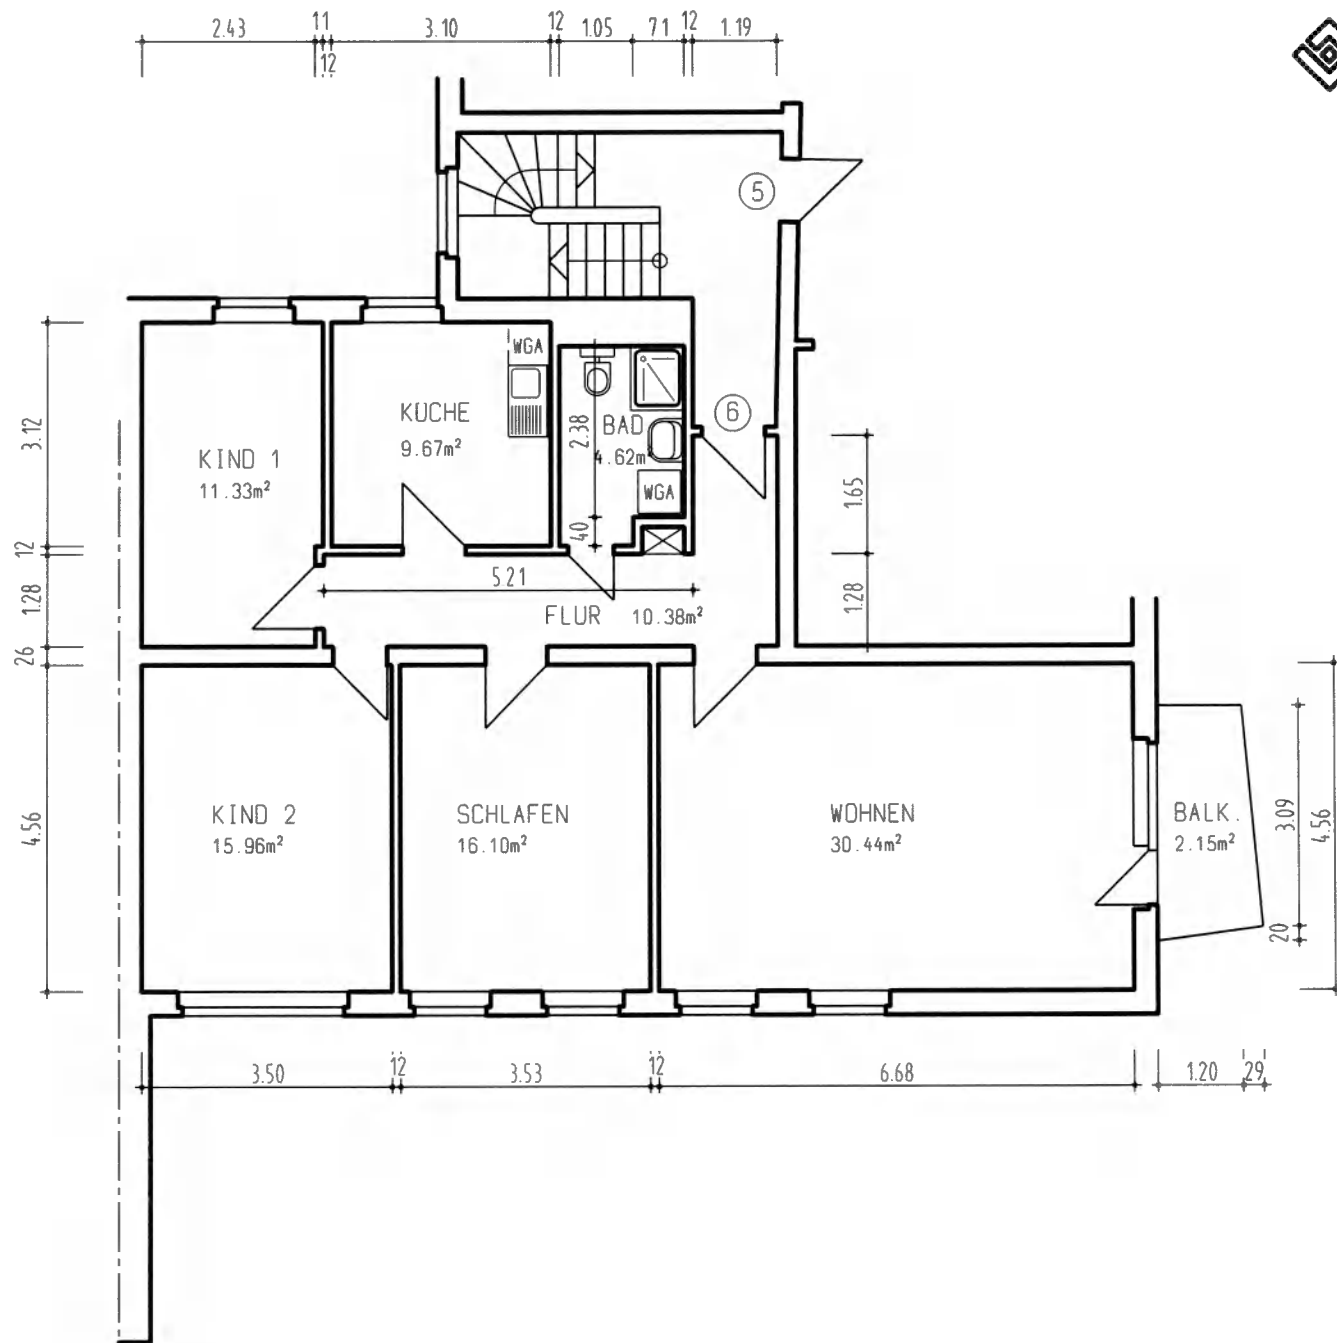

WOHNUNGSVEREIN HAGEN


Wohnungsverein Hagen eG
D 58097 Hagen, Humpertstrasse 6
Telefon (02331) 9888-0

223.001.006 / WF = 100,65m²

BOELER STR. 78 / 3.OG. LI.

BESTANDSPLAN, M. 1:100

Maße sind keine Rohbaumaße
gez. sef. 10.09.98

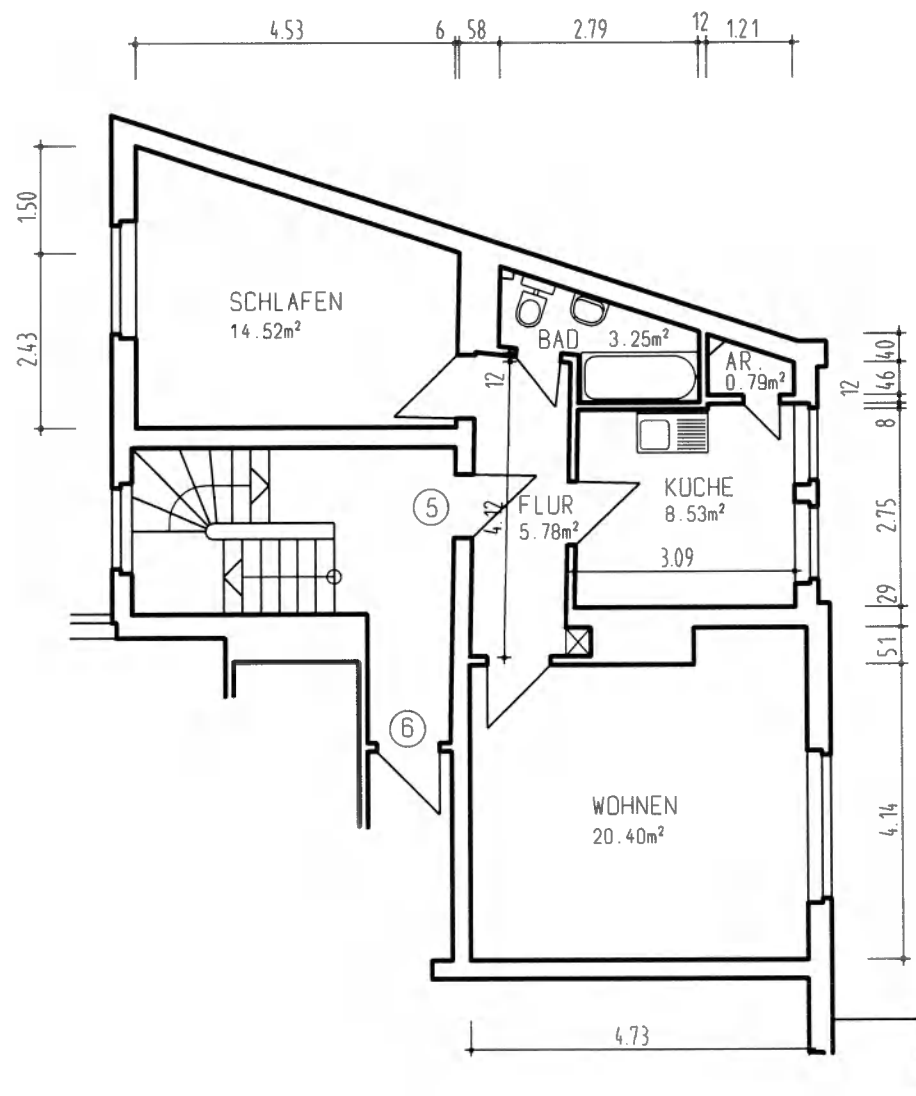

WOHNUNGSVEREIN HAGEN

Wohnungsverein Hagen eG
D 58097 Hagen, Humpertstrasse 6
Telefon (02331) 9888-0

223.001.005 / WF = 53,27m²
BOELER STR. 78 / 3.OG. RE.
BESTANDSPLAN, M. 1:100

Maße sind keine Rohbaumaße
gez. ebi . 27.11.95