


843 010

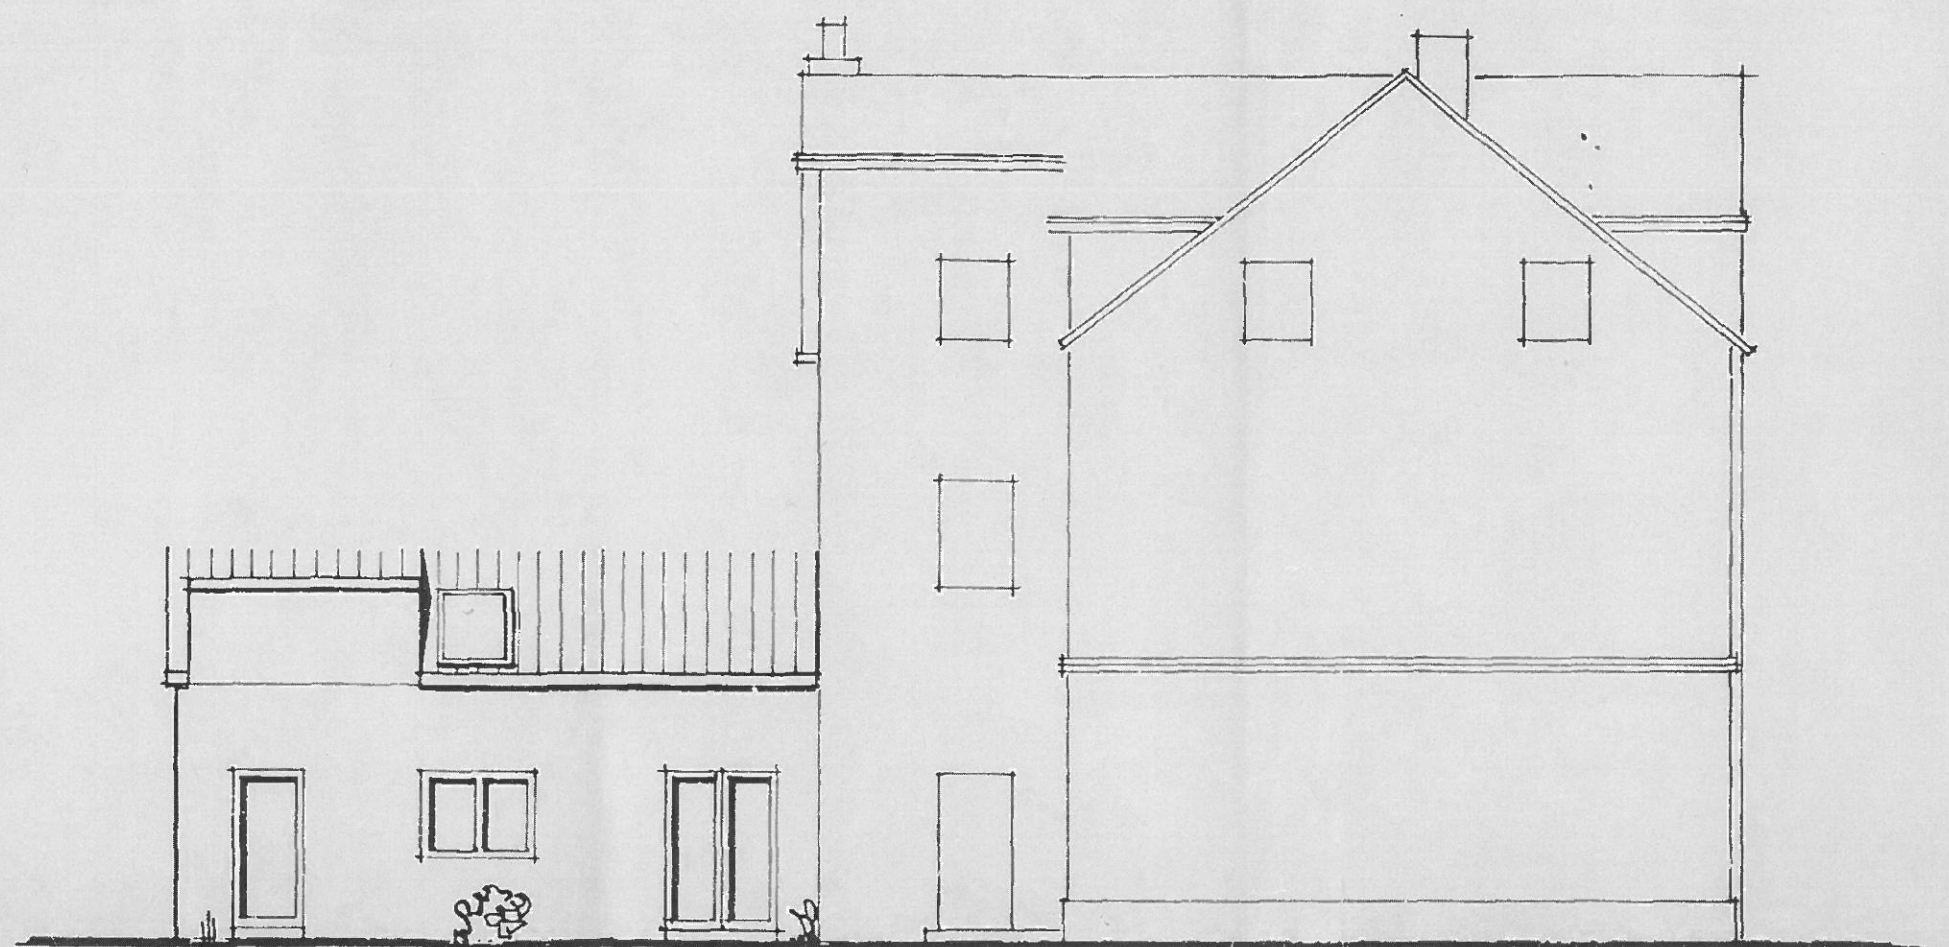

OSTANSICHT

Bauaufsichtlich geprüft:


Gehört zum Bauschein Nr.

63 - 298/91

Unna, den 25.06.91

Der Stadtdirektor
- Bauaufsicht
Im Auftrag

[Signature]

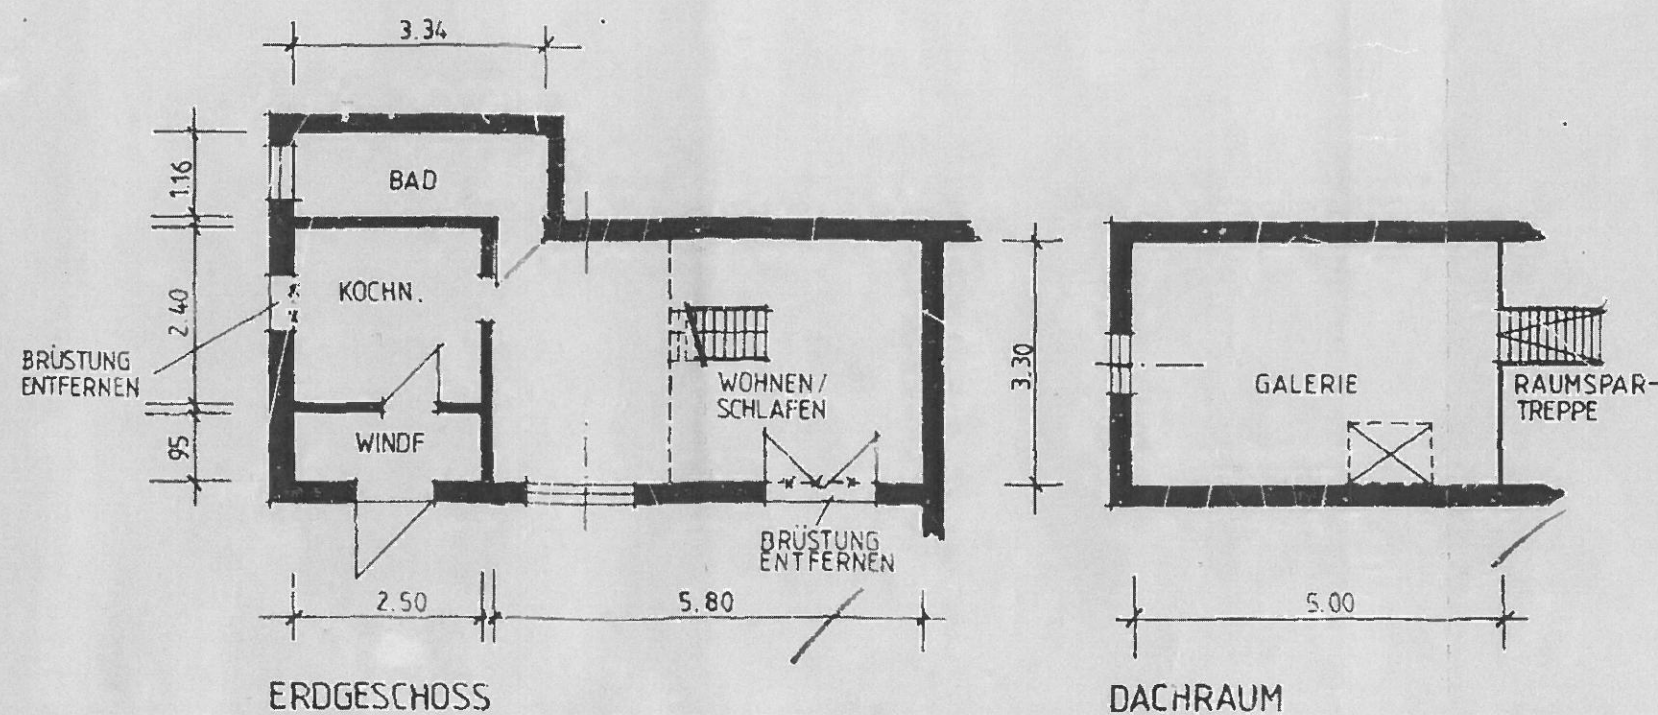

ERDGESCHOSS

DACHRAUM

EINGABEPLAN M. 1:100 BL. NR.1

UMBAU DES WOHNHAUSES MORGENSTR. 59
4750 UNNA

BAUHERR: EHEL. U. BAHRKE, FR.-EBERT-STR. 73A
4750 UNNA

UNNA/ SCHWERT, IM MAI 1991


DER BAUHERR

[Signature]


INGENIEURBÜRO
DIPL.-ING. R. SCHMADEL
LET MATHER STR. 123
5840 SCHWERT
TEL. 0230 4444

Bauplan zu einem Wohnhaus für 4-6 Familien für Herrn August Beinhauer in Unna.


ANTON W. LINKE
 ARCHITECT
 UNNA I. WESTF.

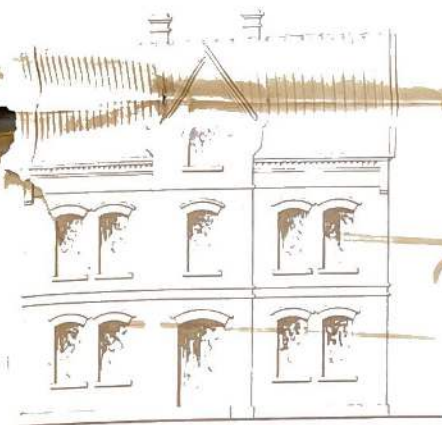

Vorderansicht.

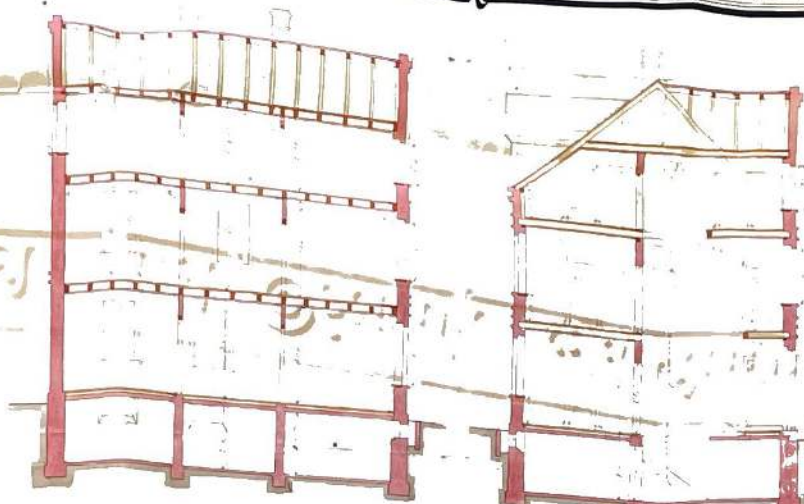

Längenschnitt.

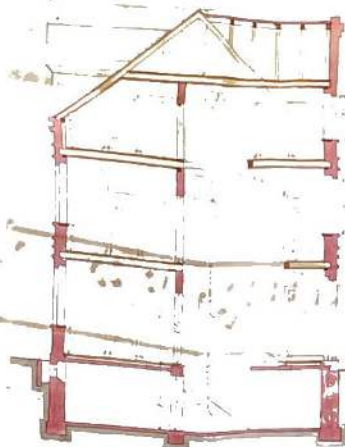

Querschnitt.




Jan 12

Baugesamt.


Zur Bau-Erlaubnis No. 15
 gebödig. Unna, 12. Mai 1899
 Die Polizei-Verwaltung:




Aug

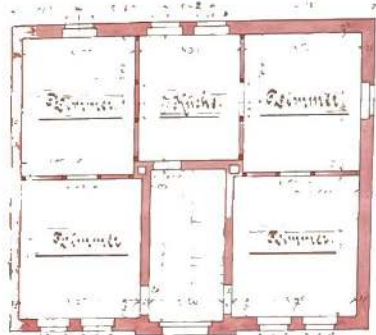


Erdbeschoss.

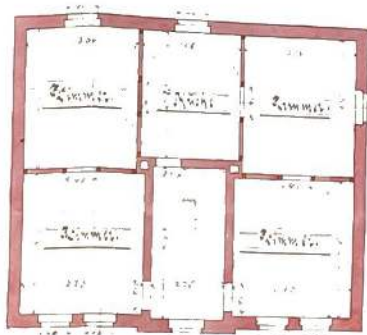

Erstes Geschoss.

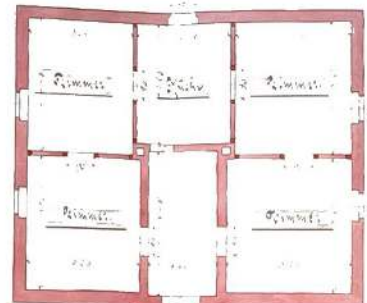

Dachgeschoss.

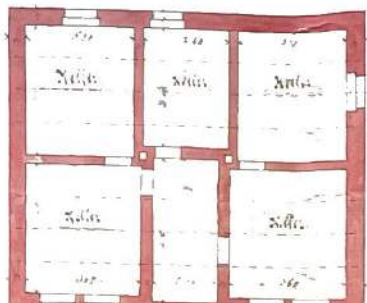

Attikageschoss.

Stadtbanamt
 UNNA




Der Bauherr.

August Beinhauer

Der verantwortl. Bauteiler.

Anton W. Linke

Unna, im April 1899

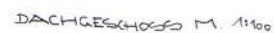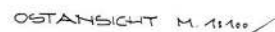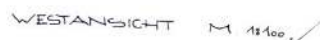

ZEICHNUNG ZUM ANBAU AN DAS
WOHNHAUS DES HERRN HEINZ SCHÄFER,
UNNA, MORGENSTRASSE 59.


UNDA, 11 NOVEMBER 1962

DER BAUHER: H. Gehl


DER ARCHITEKT:

Geprüft
14. Juni 1963
Bauaufsichtsamt
H. G. J. G.
Stadtoberbaubehörde


Zur Bau-Er ist Nr. 203/63
sanierung.
Unna, 14 JUN 1967
Der
1.2. Rüringharm
Stadtoberst

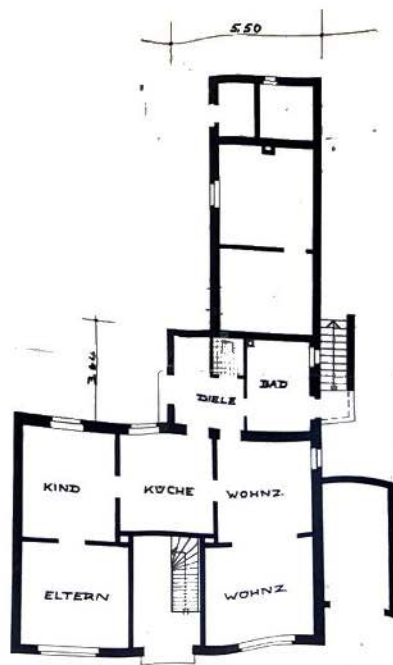


ERDGESCHOSS M. 1:100

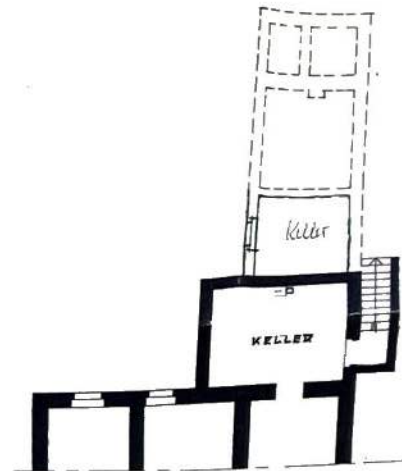

KELLERGEESCHOSS M. 1:100

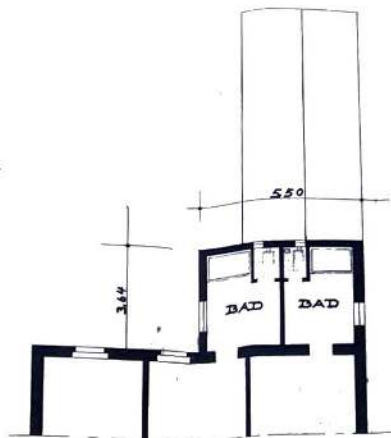

OBERGESCHOSS M. 1:100

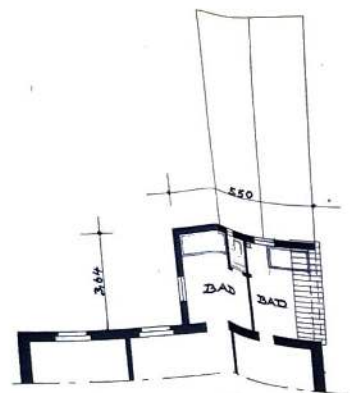

DACHGESCHOSS M. 1:100

BESTANDSZEICHNUNG ZUM
UMBAY DES WOHNHAUSES DES
HERRN HEINZ SCHAFER,
VNNA, MORGENSTRASSE 59

VNNA, IM JANUAR 1963

DER BAYHER

Heinz Schaf

Geprüft
Vnna, den 14. Juni 1963
Bauaufsichtsamt
Hofner
Stadtoberbaurat


DER ARCHITEKT

HANS-WERNER MENNE
ARCHITECT
1000, BAHNSTRASSE 10





OSTANSICHT M 1:100 ✓

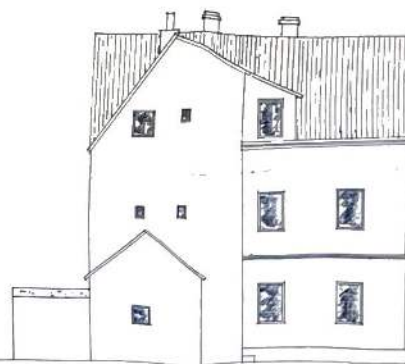

SÜDANSICHT M 1:100 ✓



WESTANSICHT M 1:100 ✓



NORDANSICHT M 1:100 ✓

BESTANDSZEICHNUNG ZUM
UMBÄU DES WOHNHAUSES DES
HERRN HEINZ SCHÄFER,
VNNA, MORGENSTRASSE 59

VNNA, 17. JANUAR 1965

DER BAUHERR:

Heinz Schäfer

DER ARCHITECT:
HANS-WERNER MENNE
ARCHITECT
VNNA, BAHNHOFSTRASSE 39

Geprüft
Vom, des 14. J. 1965
Bauteilarchitekt
H. J. J. J.
Städtebauamt





Architekt: Lana Braun M.Sc.
Weißener Str. 27
44135 Dortmund

Unterschrift Architekt

Projekt: Bestandspläne


Morgenstr. 59
59423 Unna

Bauherr: Hengsener Immobilien GmbH
Auf dem Hövellande 6
44269 Dortmund

Unterschrift Bauherr


Planinhalt: Grundriss DG

Maßstab: 1:100	Index: 0	Datum: 25.10.2022
--------------------------	--------------------	-----------------------------

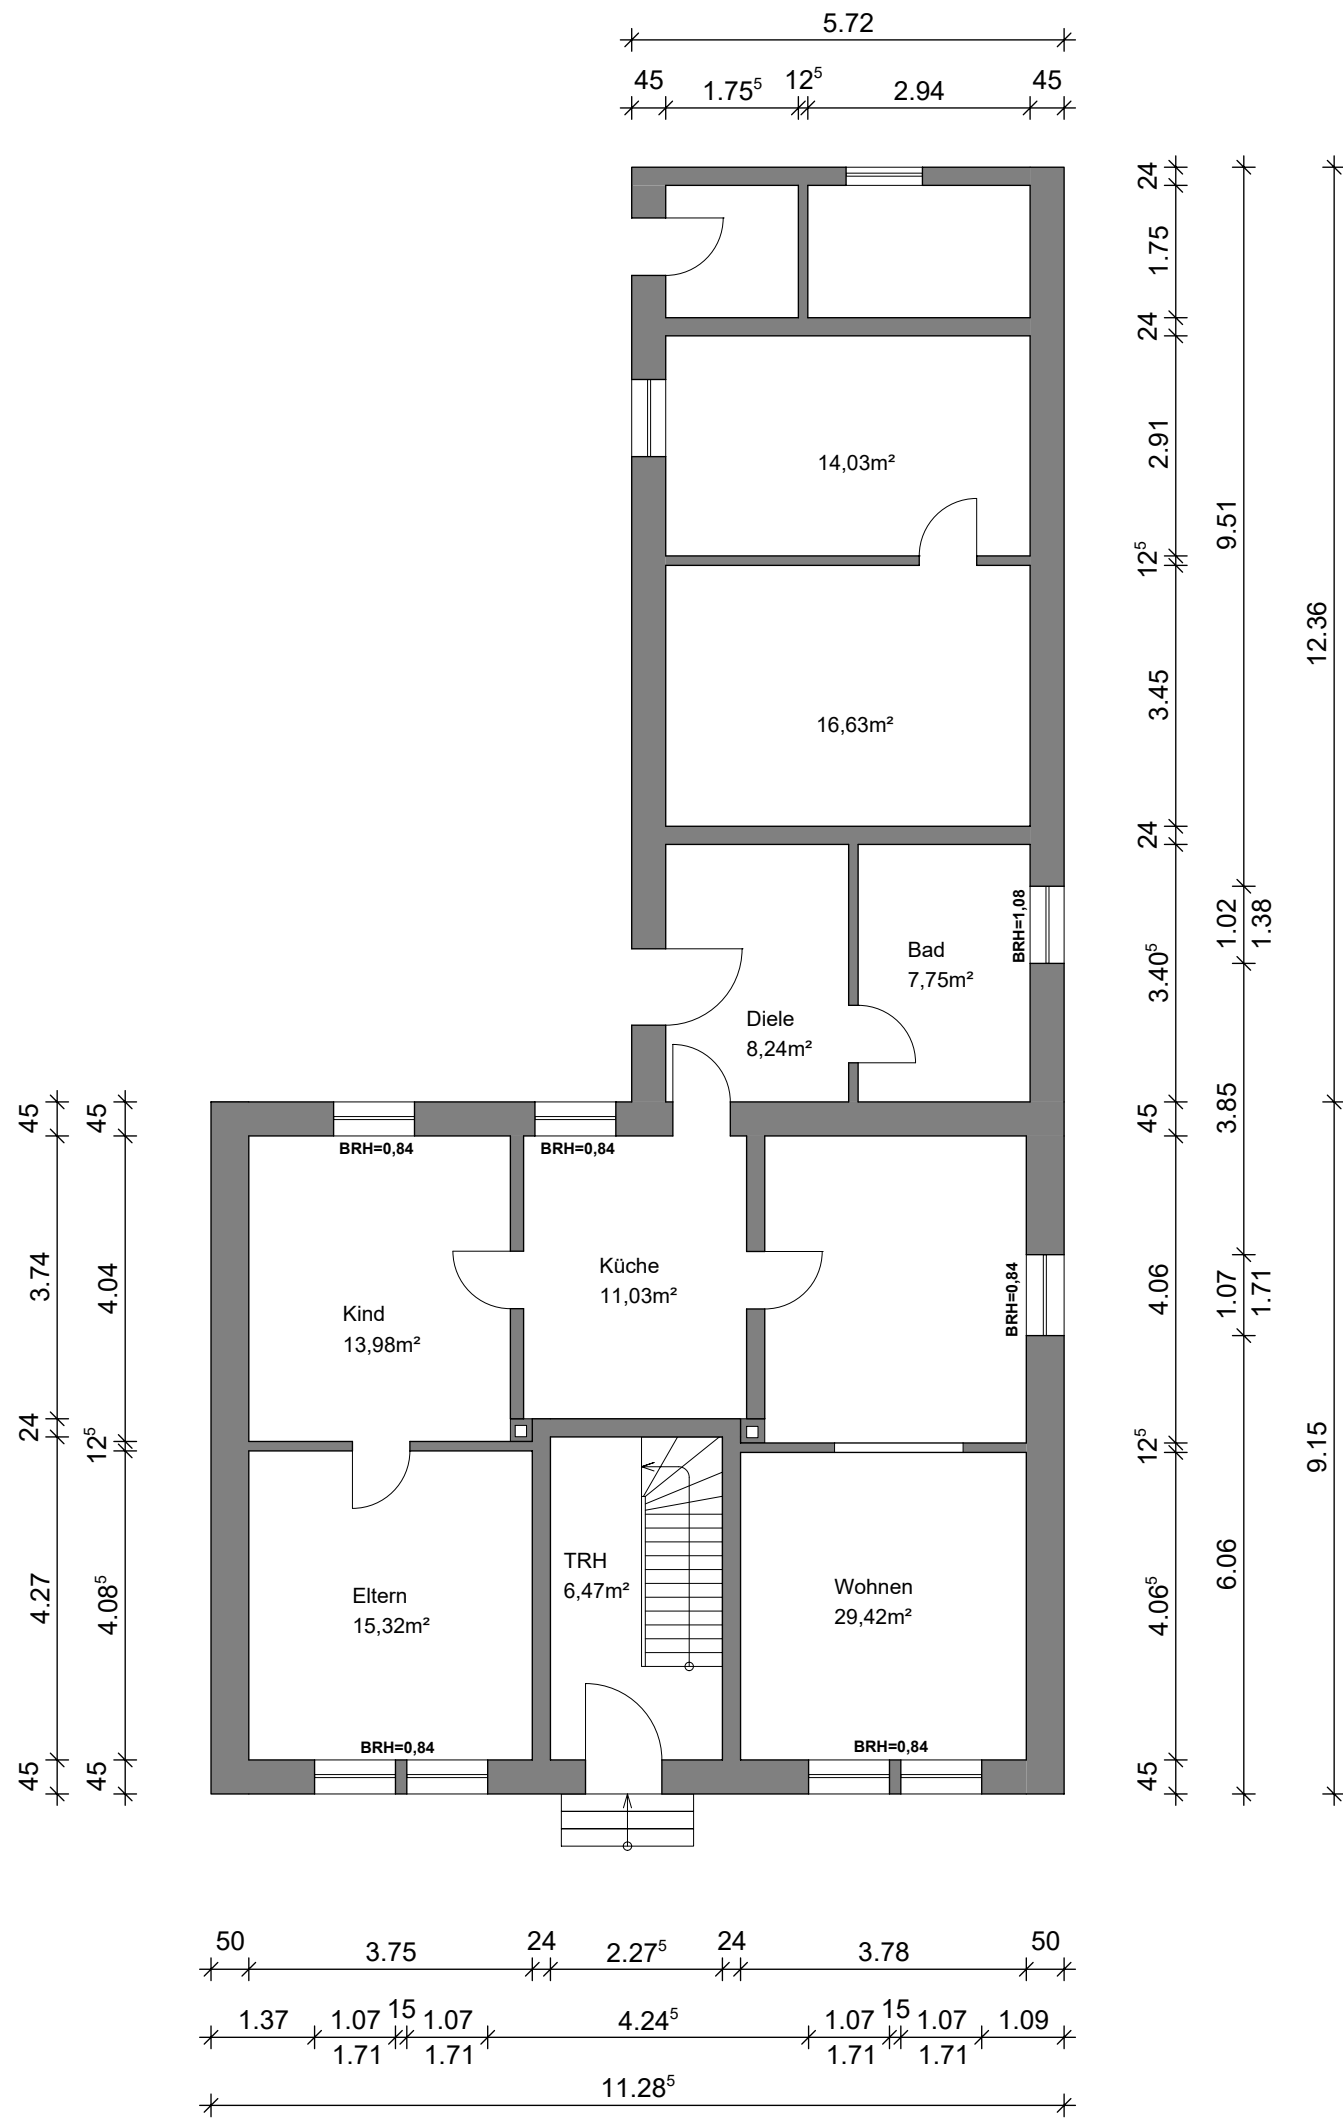

*** Vermerk**
Das Erdgeschoss konnte nicht vor Ort aufgemessen werden.
Der Grundriss basiert auf einer Genehmigungsplanung von 1965.

Architekt:	Lana Braun M.Sc. Weißenburger Str. 27 44135 Dortmund		
	Unterschrift Architekt		
Projekt:	Bestandspläne		
	Morgenstr. 59 59423 Unna		
Bauherr:	Hengsener Immobilien GmbH Auf dem Hövellande 6 44269 Dortmund		
	Unterschrift Bauherr		
Planinhalt:	Grundriss EG		
Maßstab: 1:100	Index: 0	Datum: 25.10.2022	

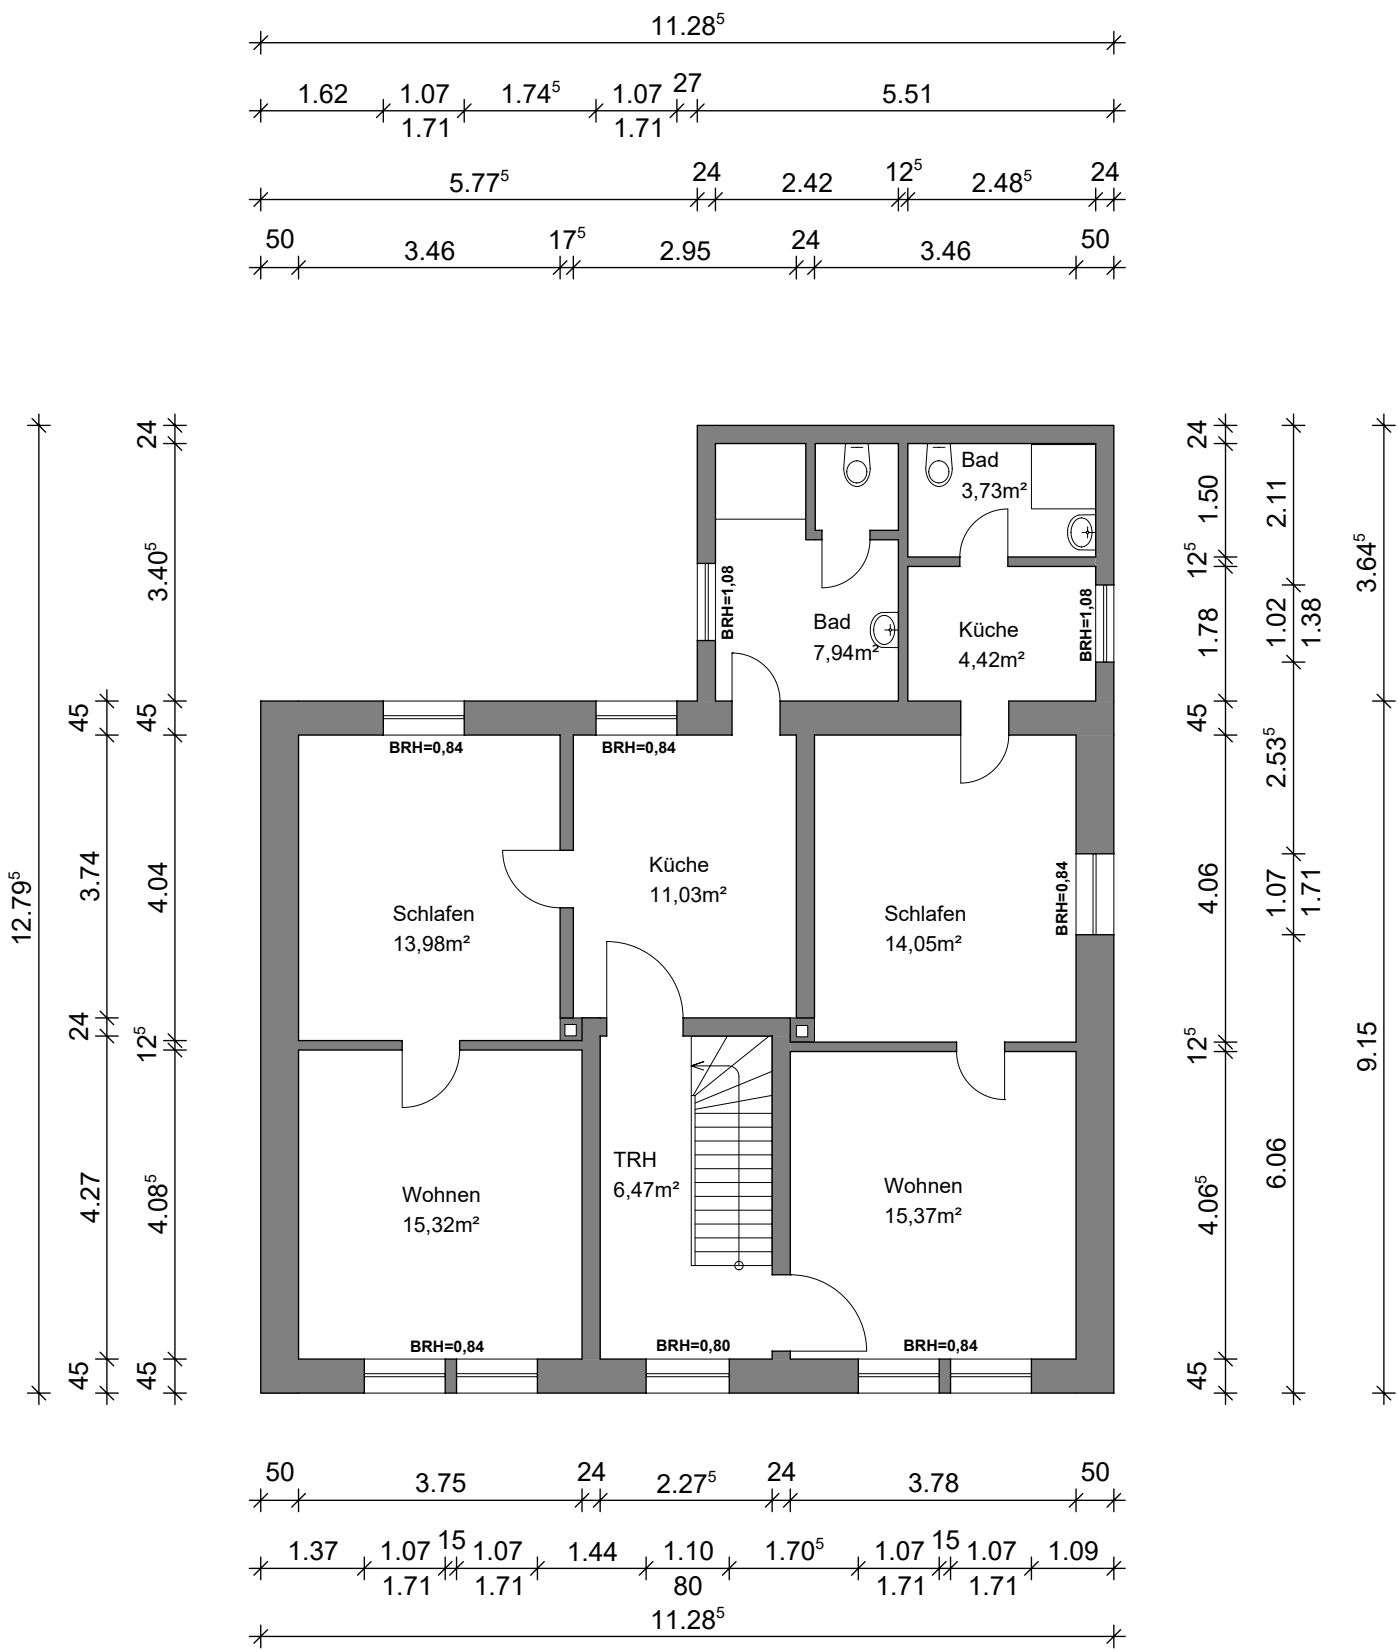

Architekt:	Lana Braun M.Sc. Weißener Str. 27 44135 Dortmund
	Unterschrift Architekt
Projekt:	Bestandspläne Morgenstr. 59 59423 Unna
Bauherr:	Hengsener Immobilien GmbH Auf dem Hövellande 6 44269 Dortmund
	Unterschrift Bauherr
Planinhalt:	Grundriss 1.OG

Maßstab:	Index:	Datum:
1:100	0	25.10.2022