


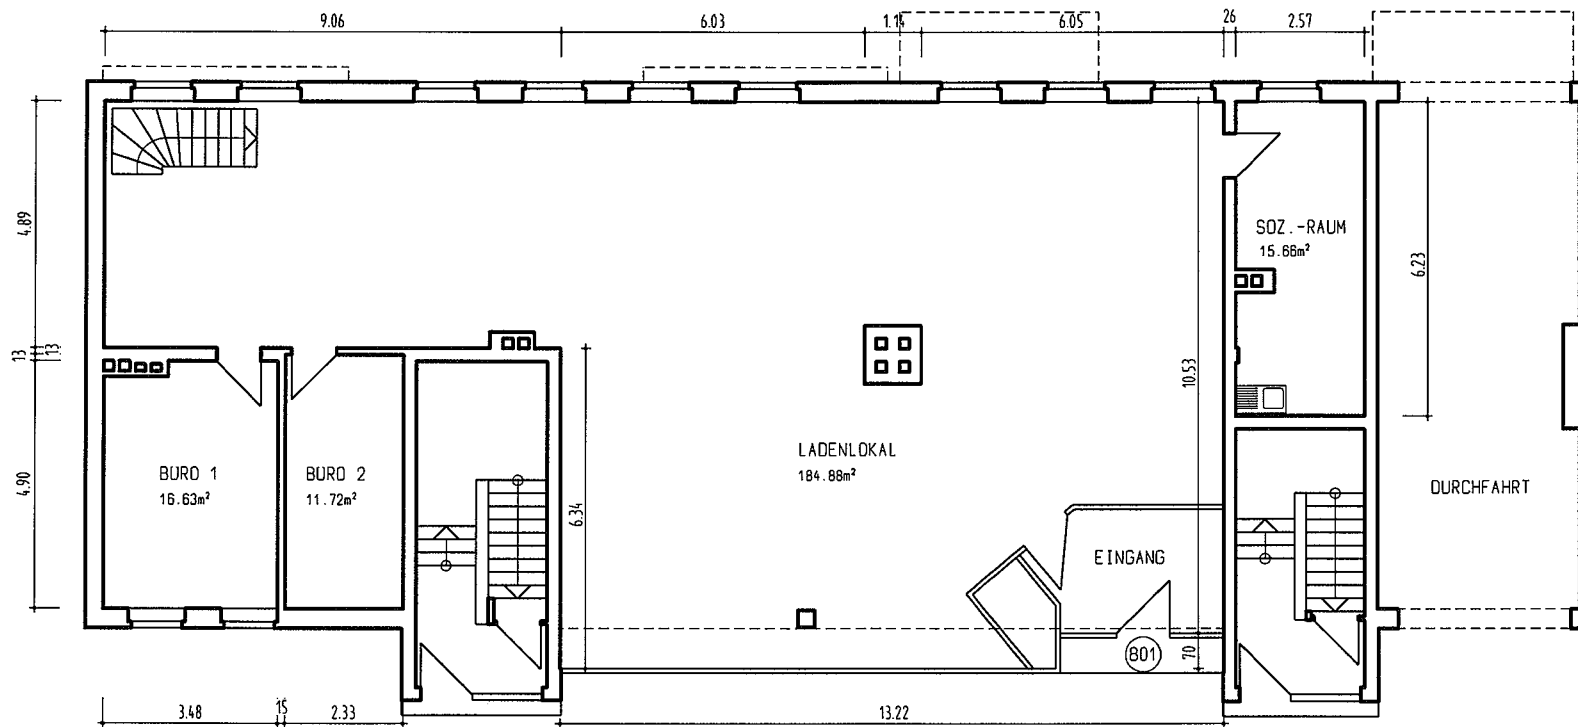

WOHNUNGSVEREIN HAGEN


Wohnungsverein Hagen eG
 0 58097 Hagen · Humpertstrasse 6
 Telefon (02331) 9888-0

207.001-002.801 / NF = 228,89m²

VORHALLER STR. 15-17 / EG.

BESTANDSPLAN, M. 1:100

Masse sind keine Rohbaumaße
 gez. abi . 14.10.94

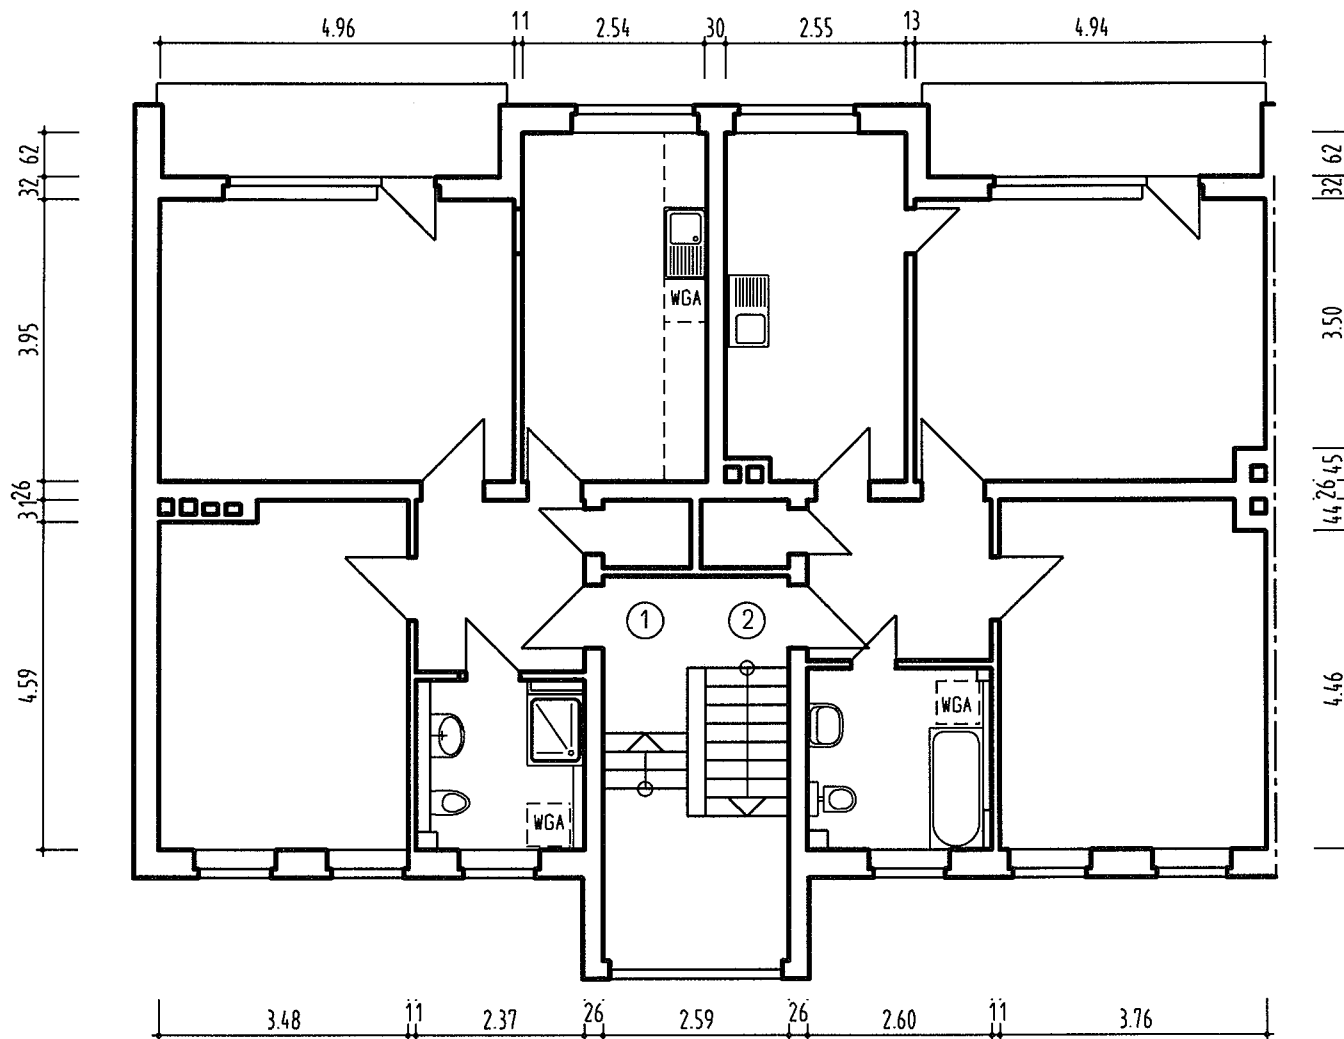

WOHNUNGSVEREIN HAGEN


Wohnungsverein Hagen eG
D 58097 Hagen, Humpertstrasse 6
Telefon (02331) 9888-0

207.001.

VORHALLER STR. 15 / 1.OG.

BESTANDSPLAN, M. 1:100

Maße sind keine Rohbaumaße
gez. ebi . 18.06.14

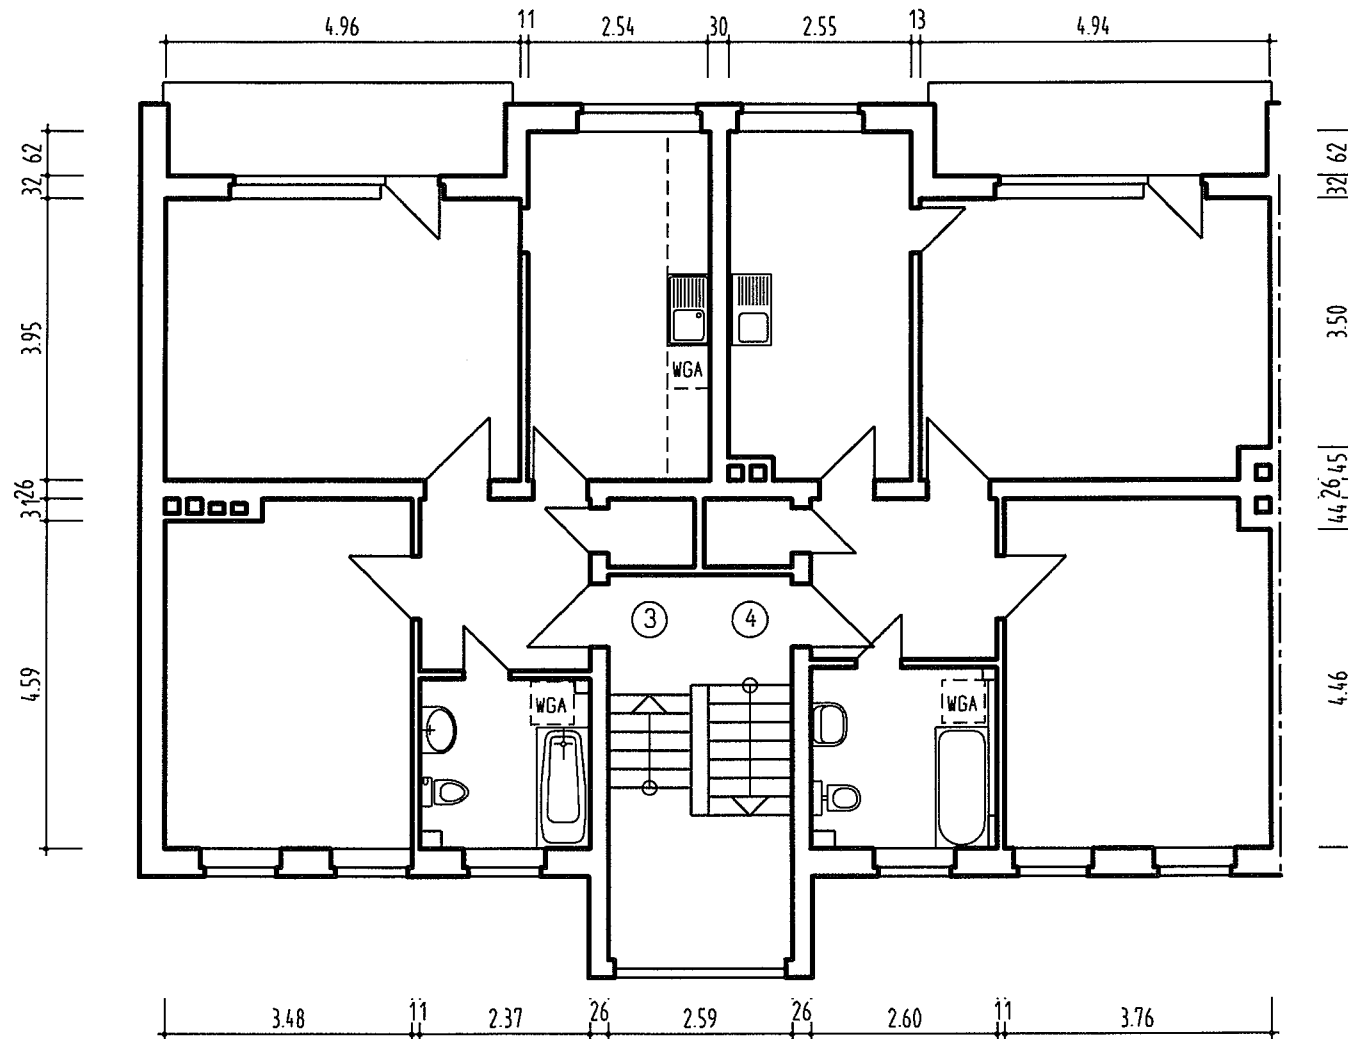

WOHNUNGSVEREIN HAGEN


Wohnungsverein Hagen eG
D 58097 Hagen, Humpertstrasse 6
Telefon (02331) 9888-0

207.001.

VORHALLER STR. 15 / 2.OG.

BESTANDSPLAN, M. 1:100

Maße sind keine Rohbaumaße
gez. ebi. 24.10.12

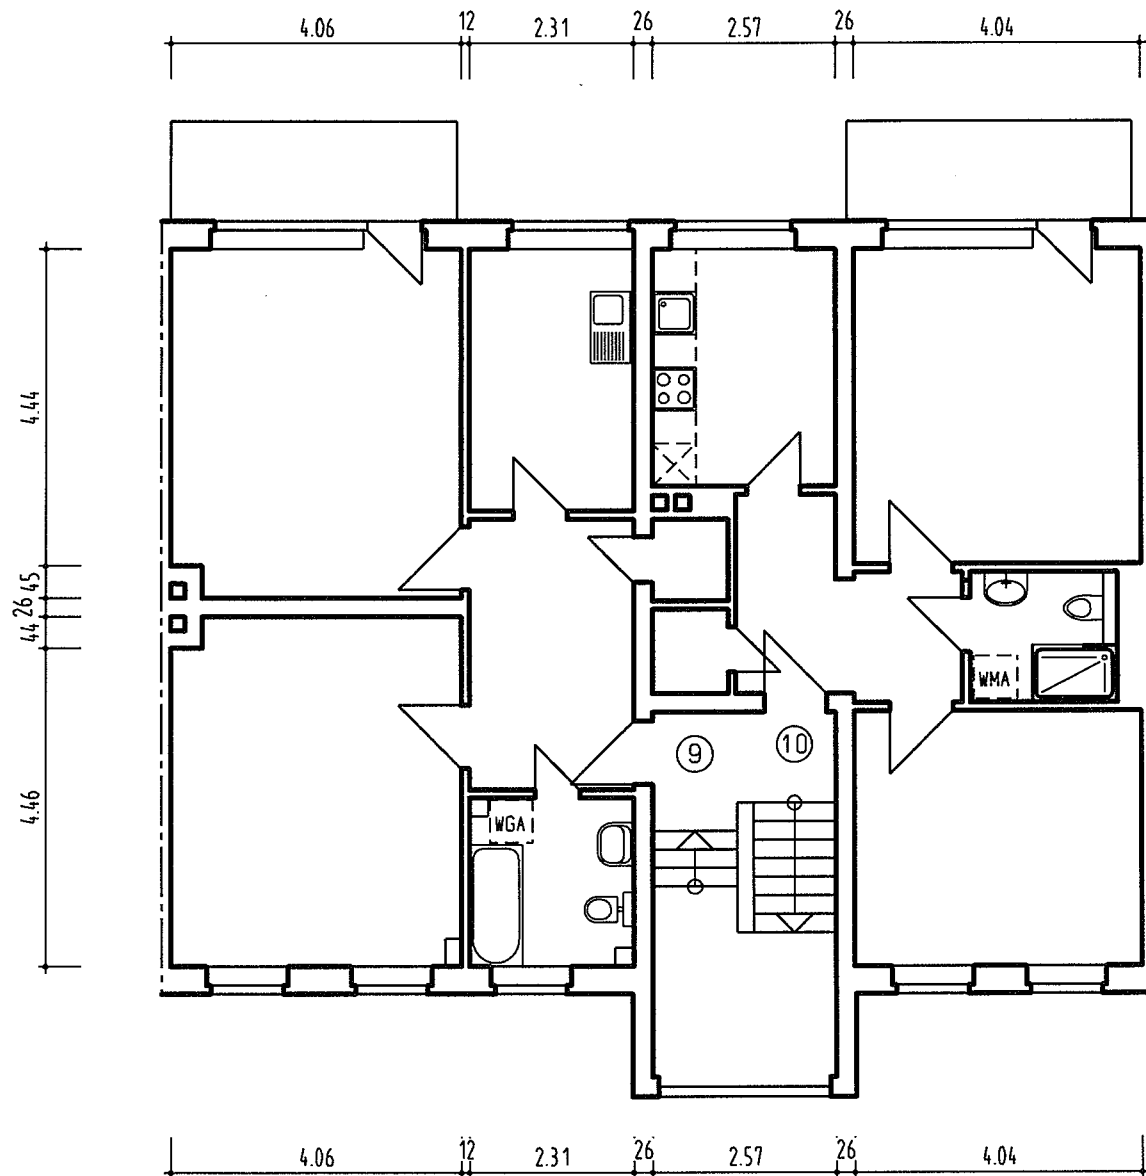

WOHNUNGSVEREIN HAGEN


Wohnungsverein Hagen eG
D 58097 Hagen · Humpertstrasse 6
Telefon (02331) 9888-0

207.002.

VORHALLER STR. 17 / 1.OG.

BESTANDSPLAN, M. 1:100

Maße sind keine Rohbaumaße
gez. bel. 13.07.2017

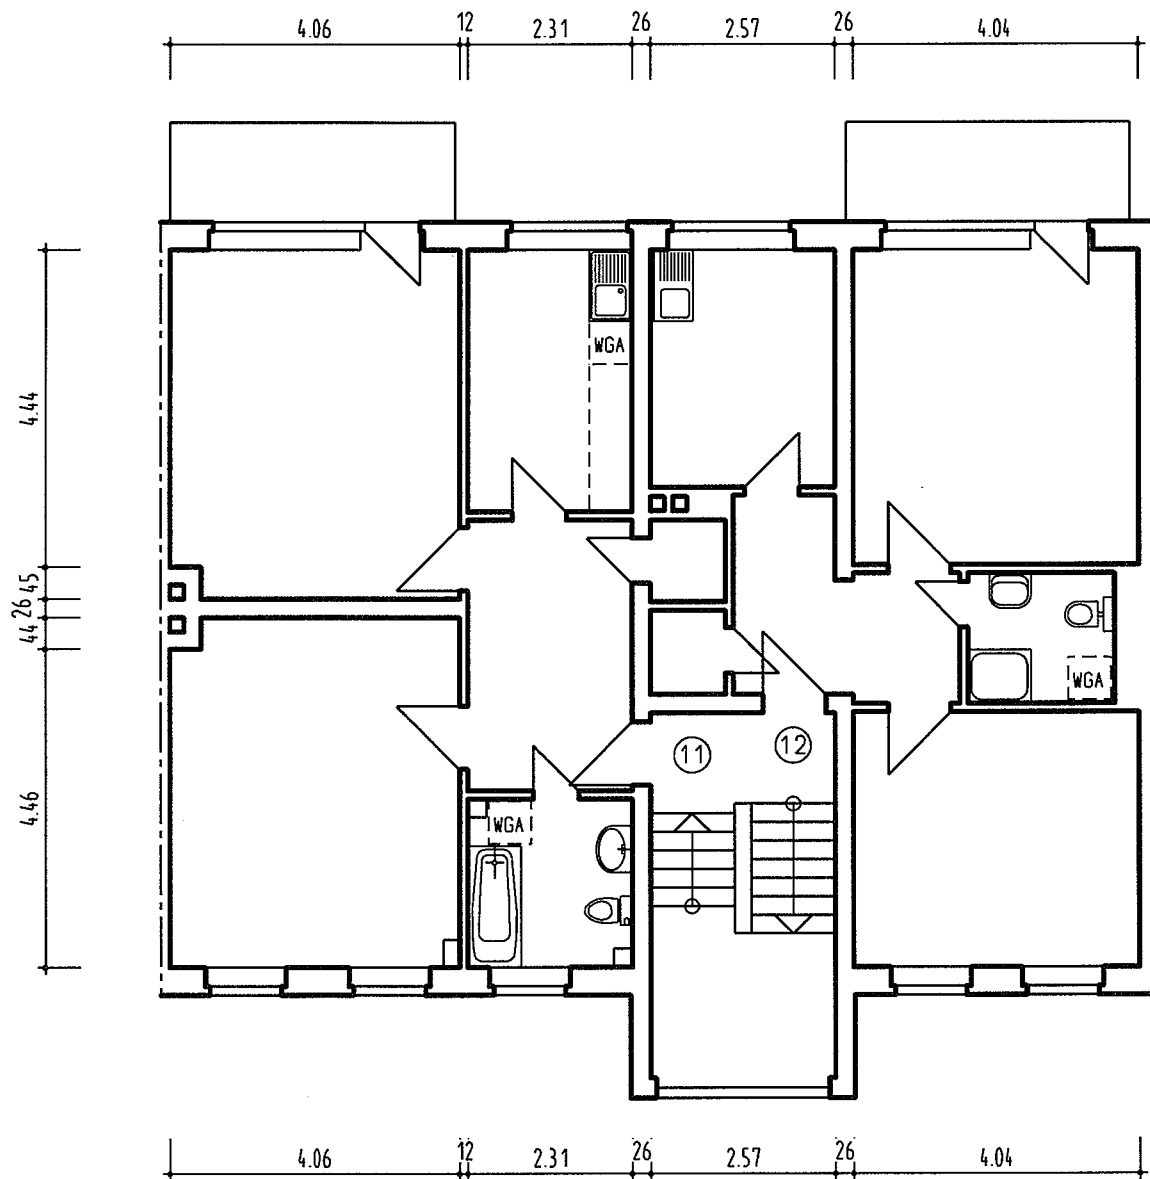


WOHNUNGSVEREIN HAGEN

Wohnungsverein Hagen eG
D 58097 Hagen . Humpertstrasse 6
Telefon (02331) 9888-0


207.002.

VORHALLER STR. 17 / 2.OG.
BESTANDSPLAN, M. 1:100

Maße sind keine Rohbaumaße
gez. ebi . 21.12.12

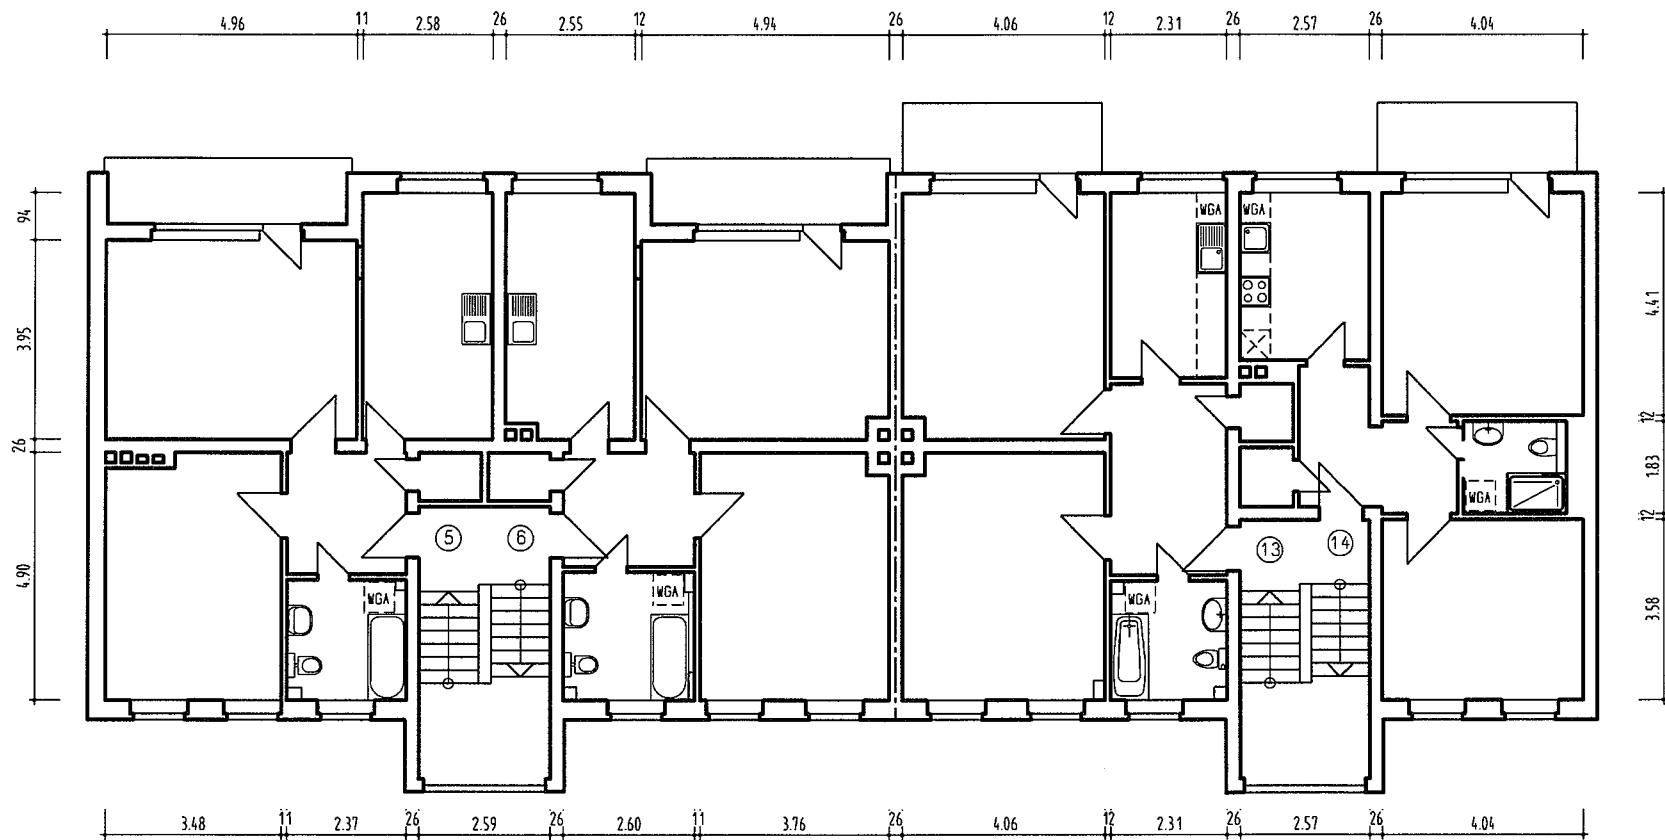

WOHNUNGSVEREIN HAGEN
 207.001-002, Vorhaller Str. 15-17, 3.OG, M. 1 : 100, gez. bel. 21.10.2019

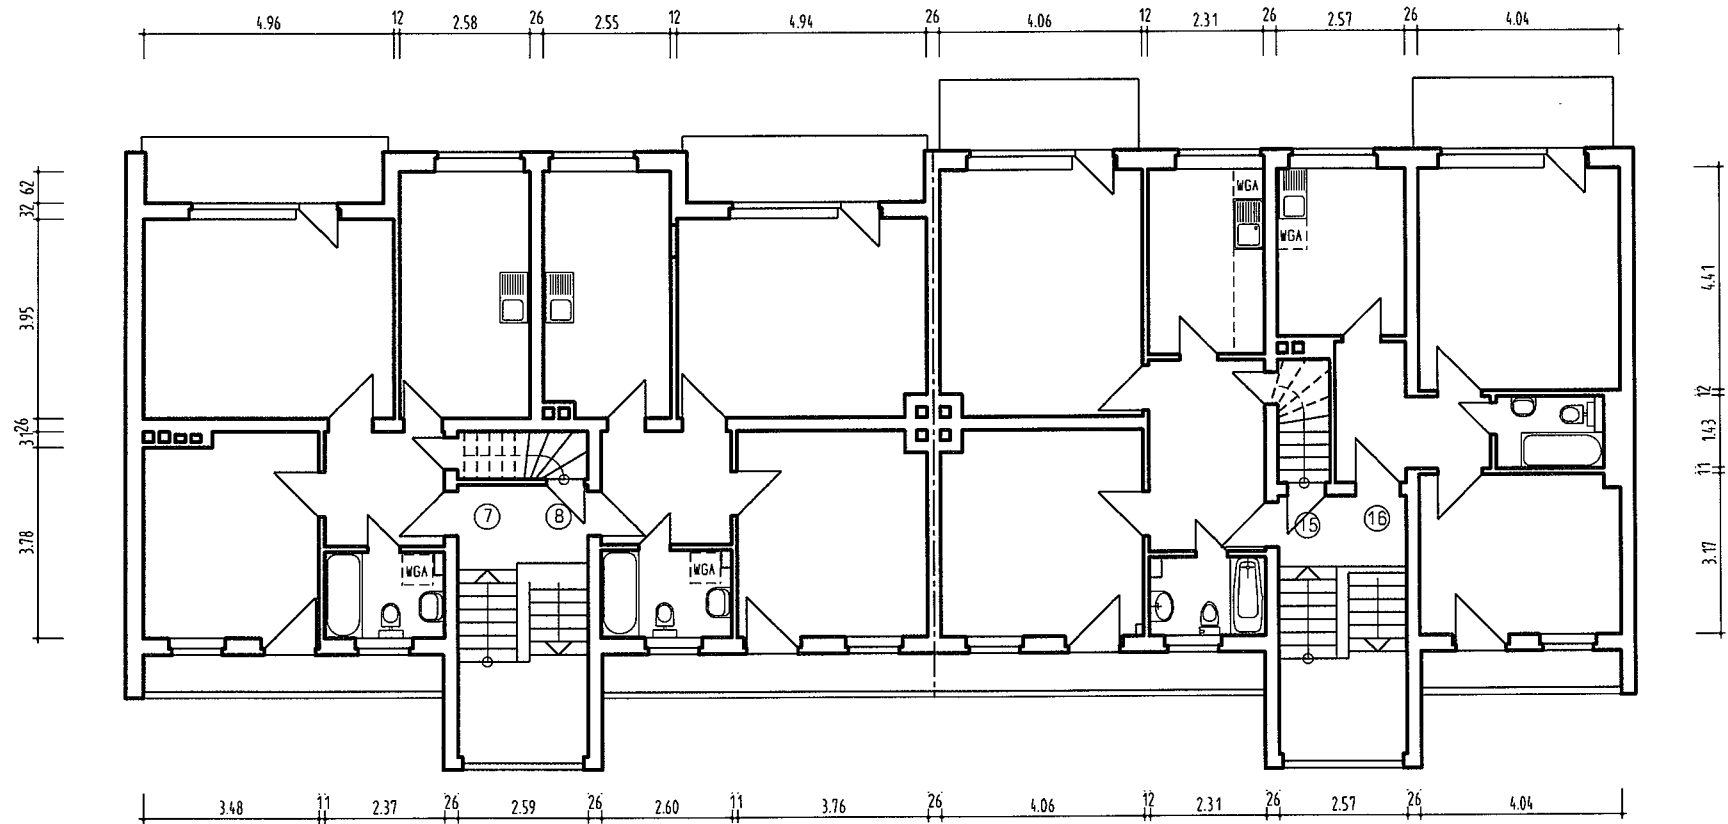

WOHNUNGSVEREIN HAGEN
207.001-002, Vorhaller Str. 15-17, 4.OG, M. 1 : 100, gez. bel. 21.10.2019

